



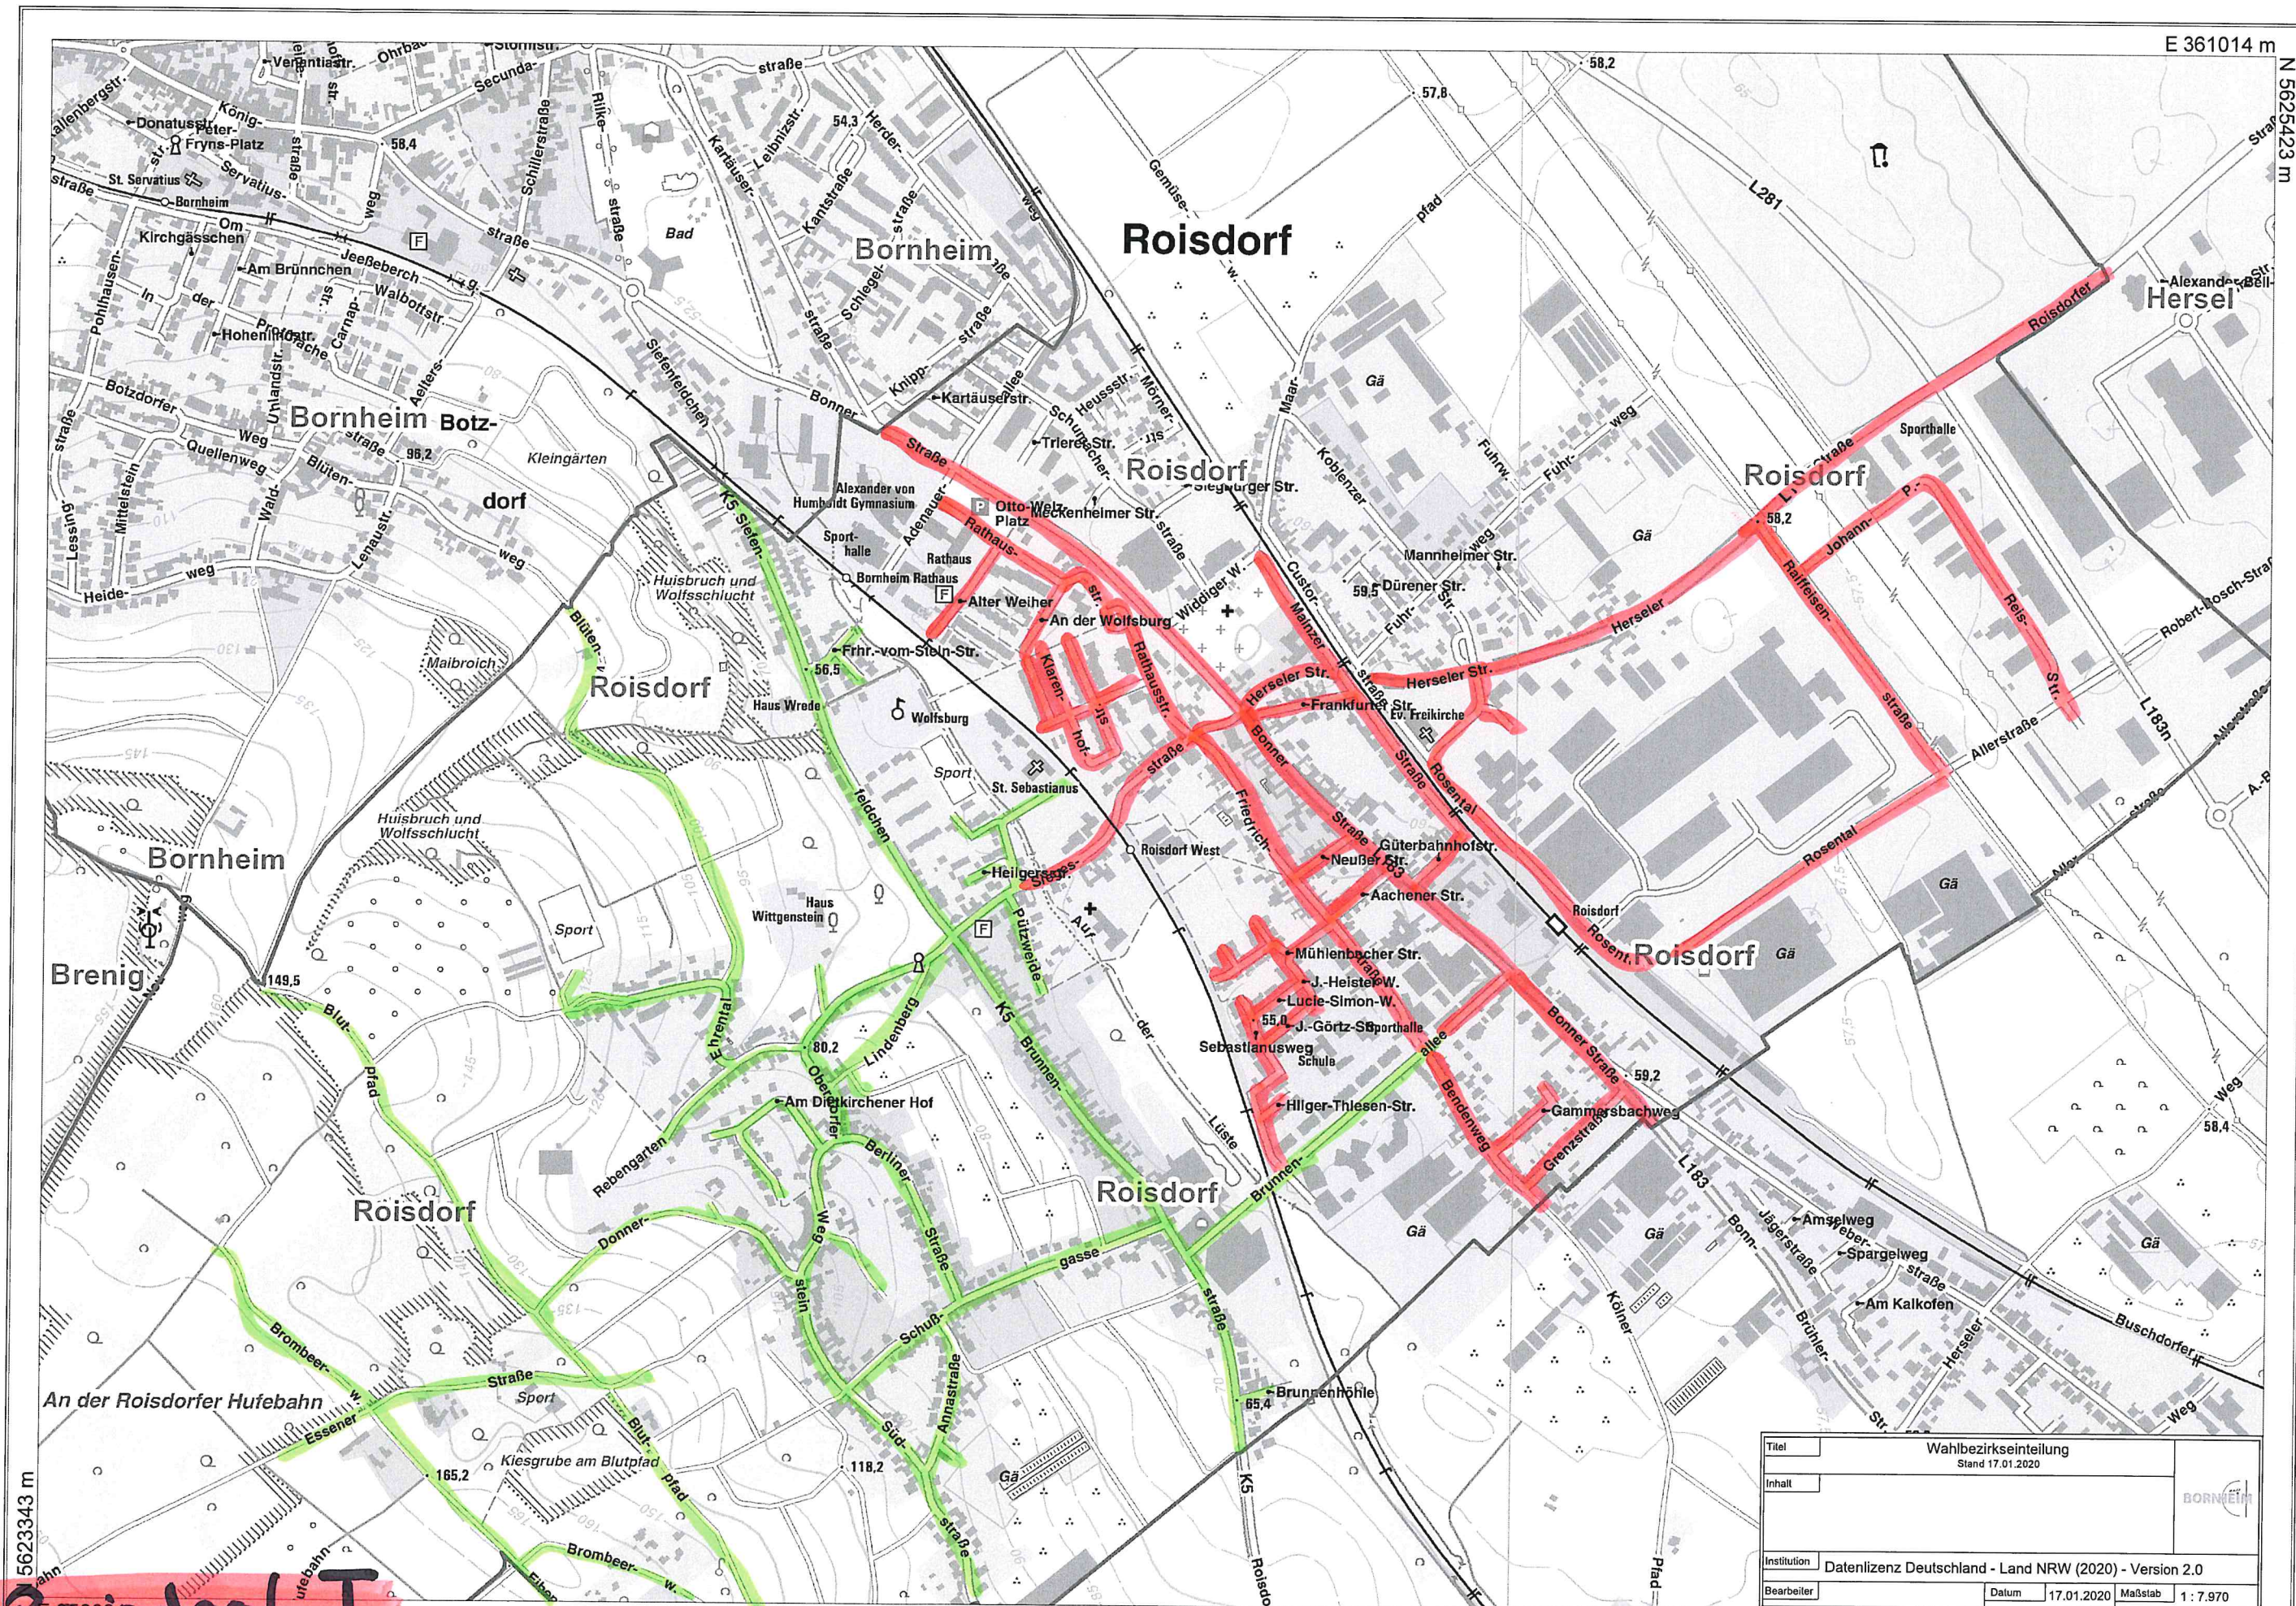

Titel	Wahlbezirkseinteilung		
	Stand 17.01.2020		
Inhalt			
Institution	Datenlizenz Deutschland - Land NRW (2020) - Version 2.0		
Bearbeiter	Datum	17.01.2020	Maßstab 1 : 7.970


010 Roisdorf I
020 Roisdorf II

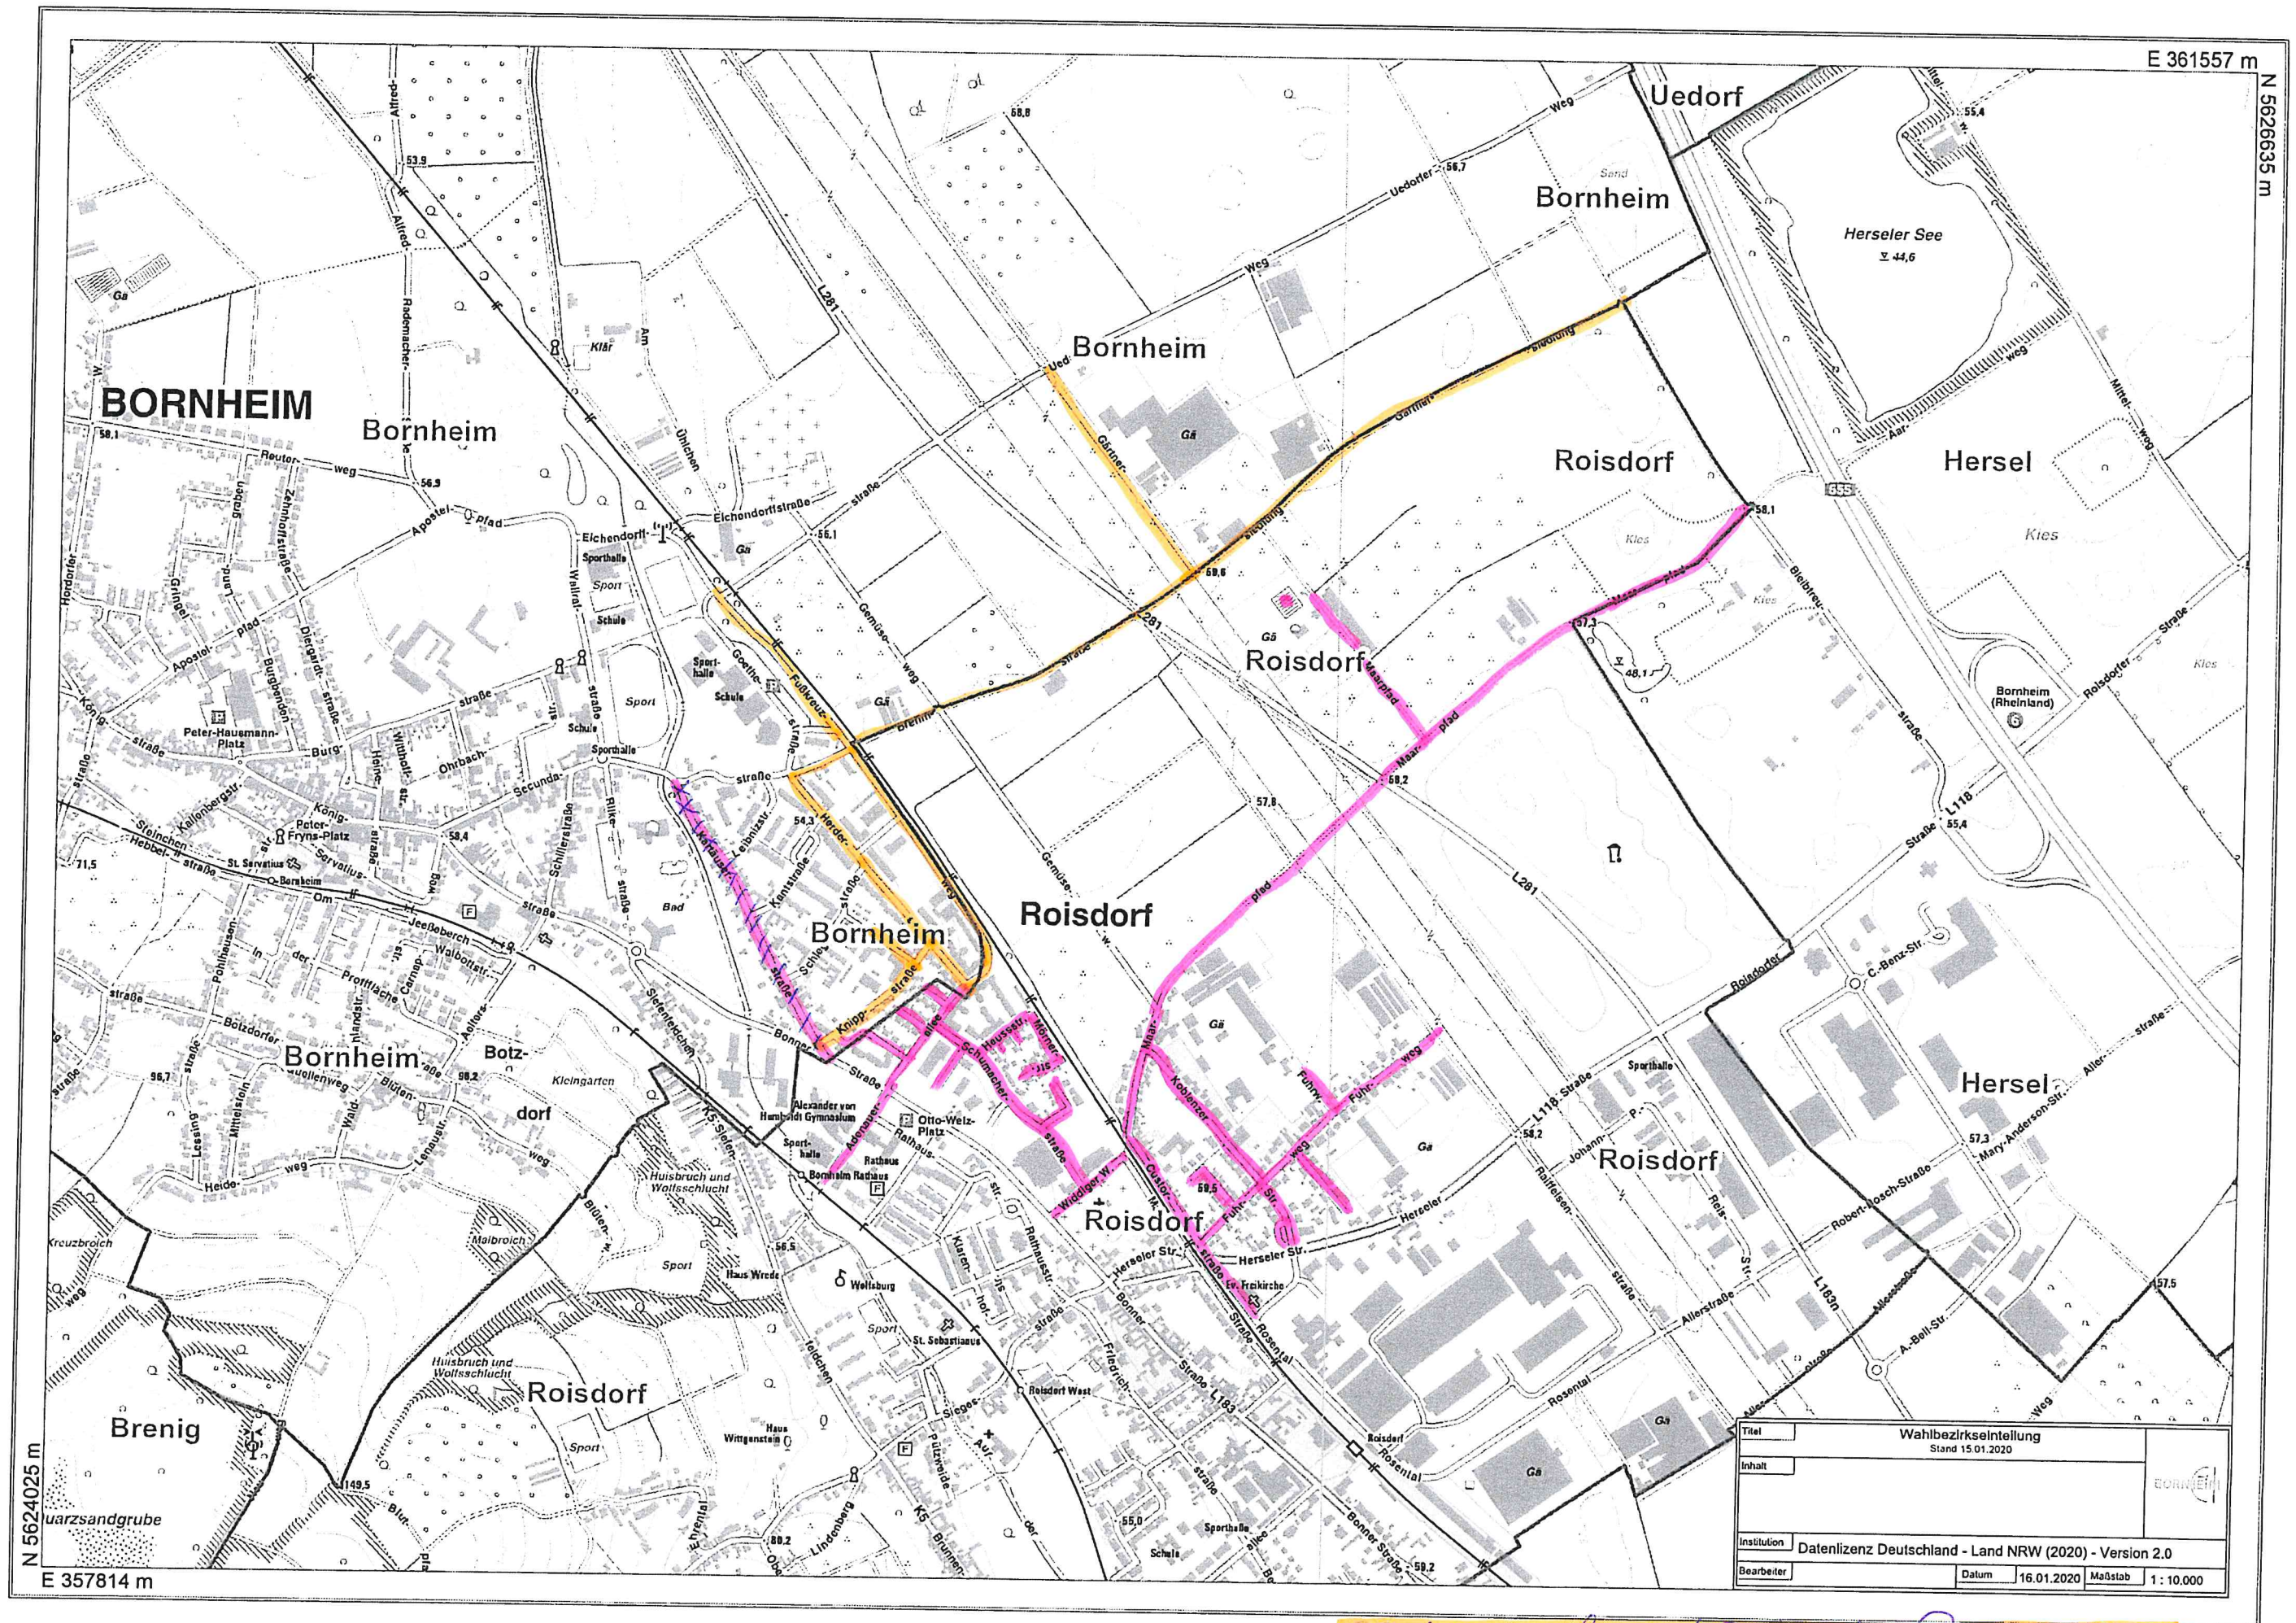

Stand 17.01.20

031 Bornheim/Roisdorf - Bornheim
032 Bornheim/Roisdorf - Roisdorf


Titel		Wahlbezirkseinteilung	
Inhalt		Kommunwahl 2020	
Institution		© Geobasis NRW / Rhein-Sieg-Kreis / Stadt Bornheim	
Bearbeiter	Datum	08.08.2019	Maßstab 1: 10.000

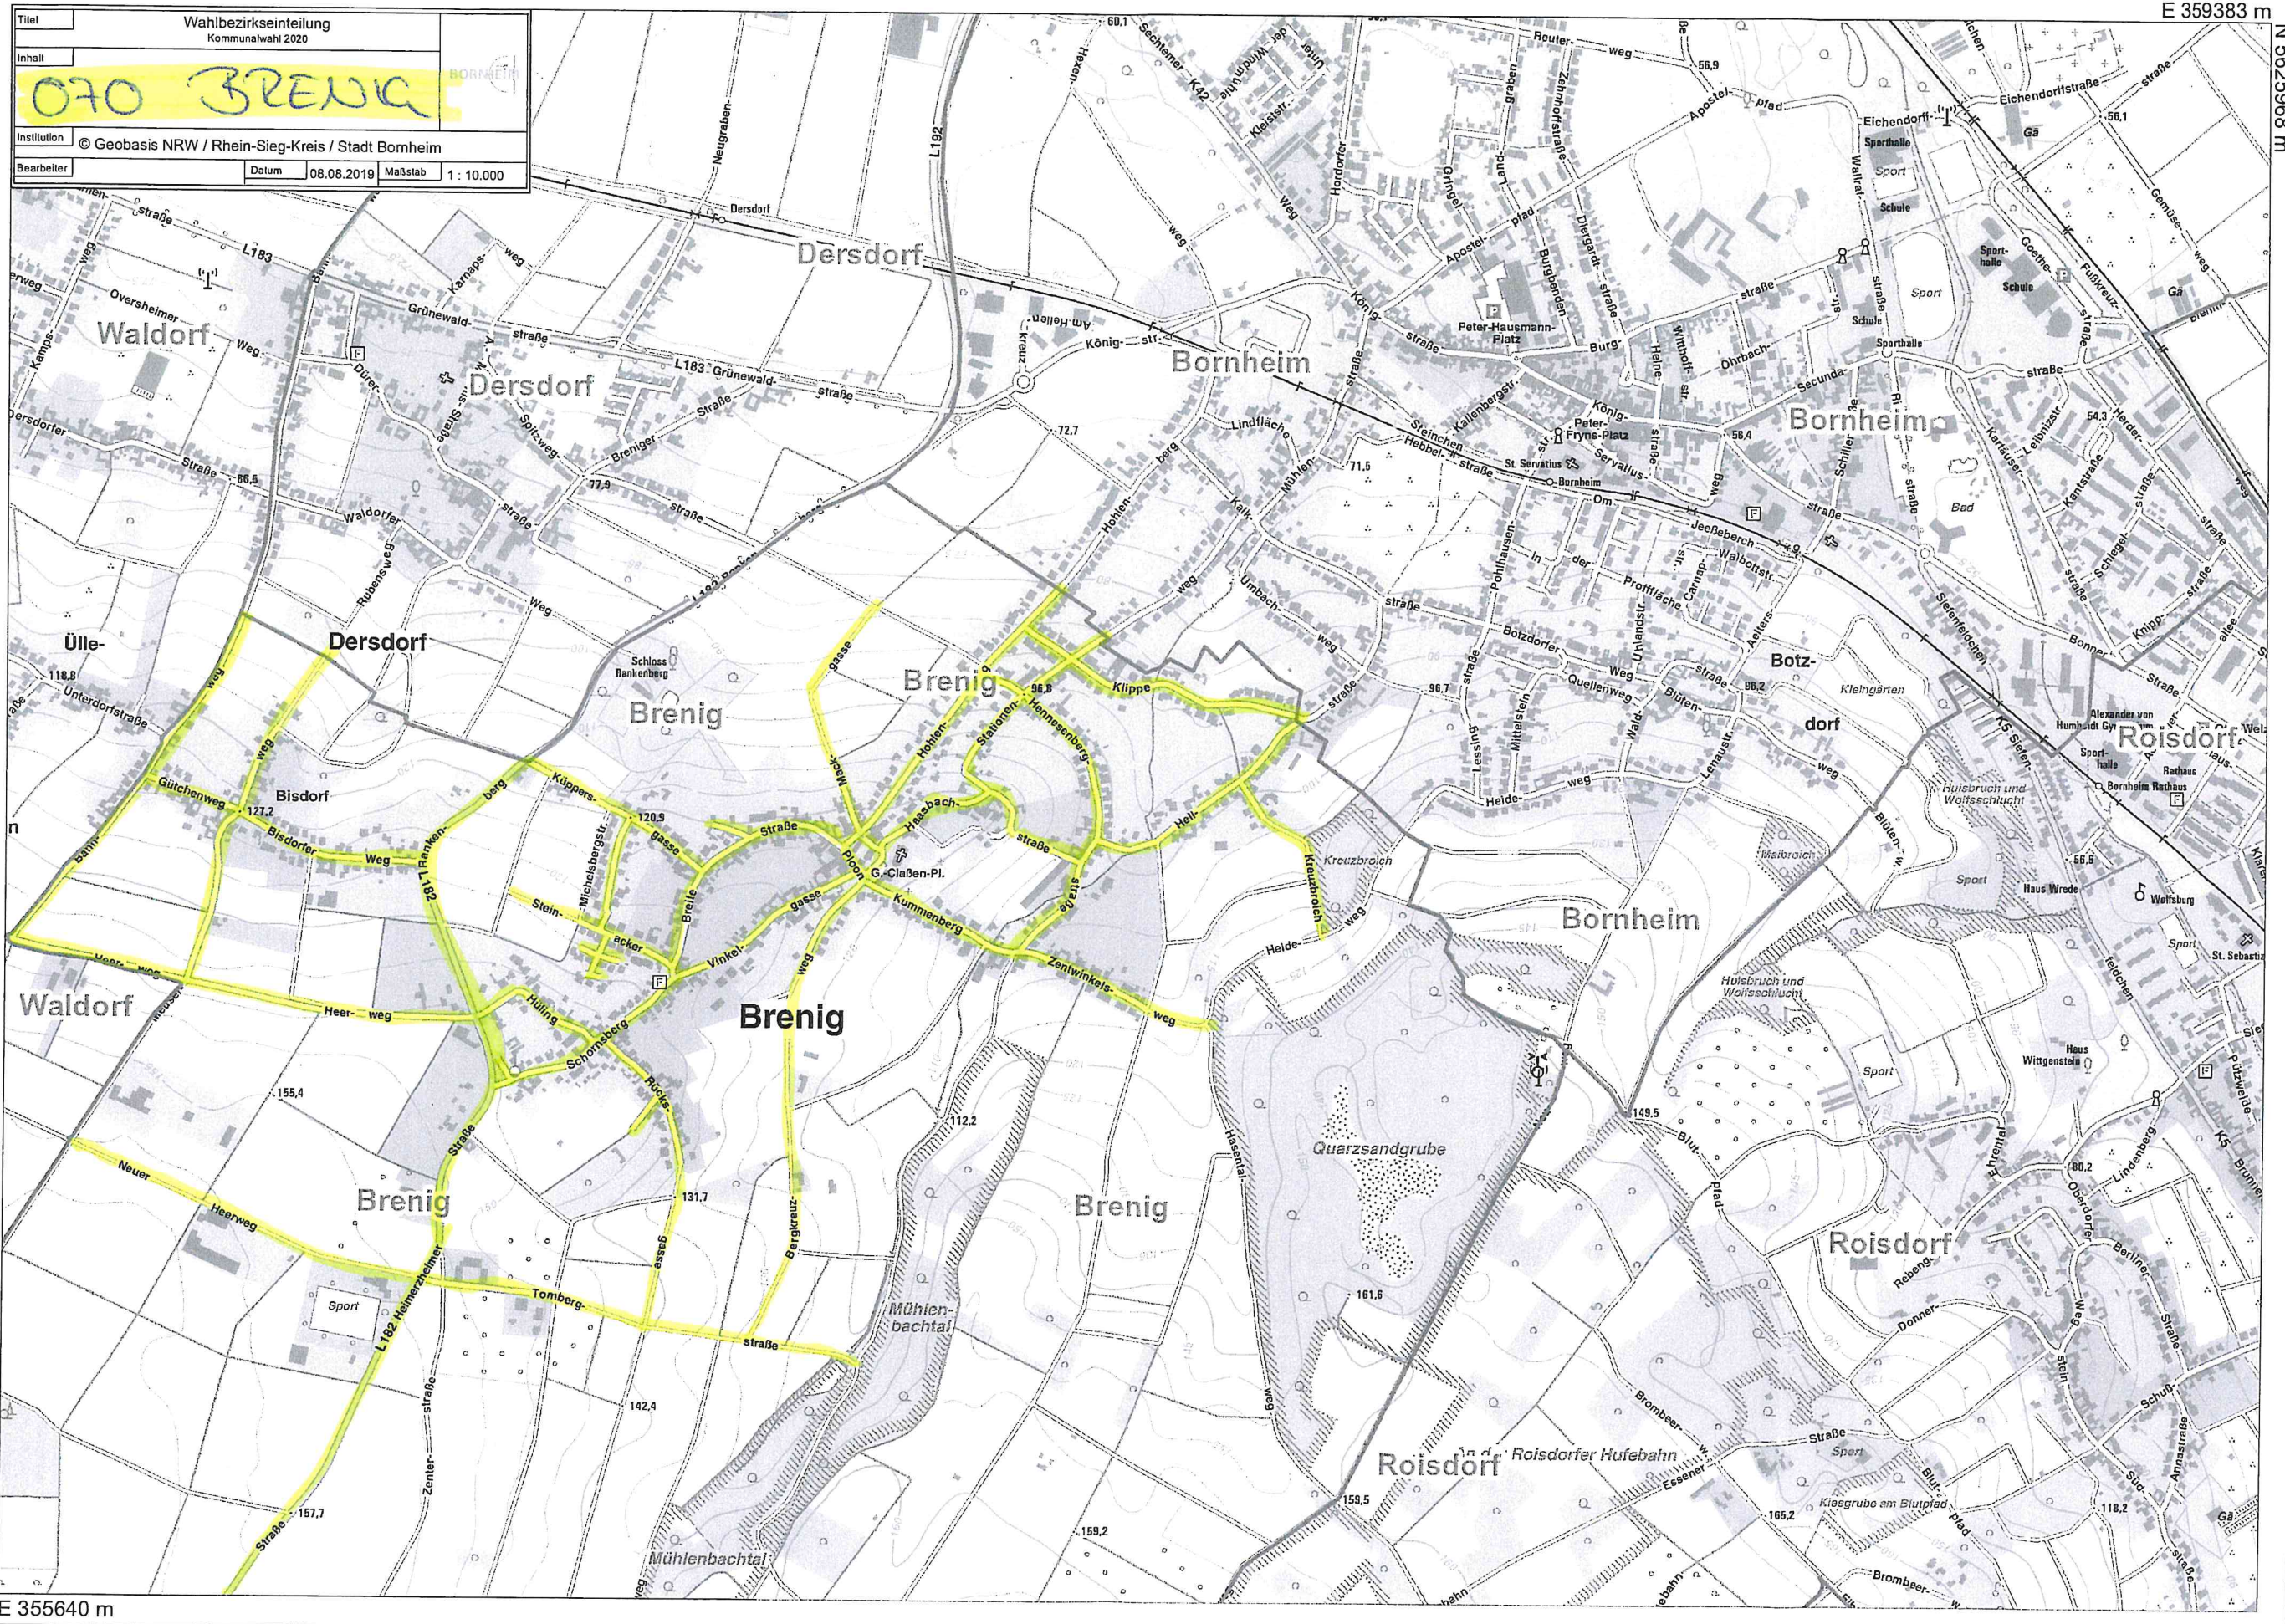

~~25. SEP. 2019~~


Stand: 17.01.20

081 Dersdorf / Waldorf - Dersdorf
082 Dersdorf / Waldorf - Waldorf
090 Waldorf

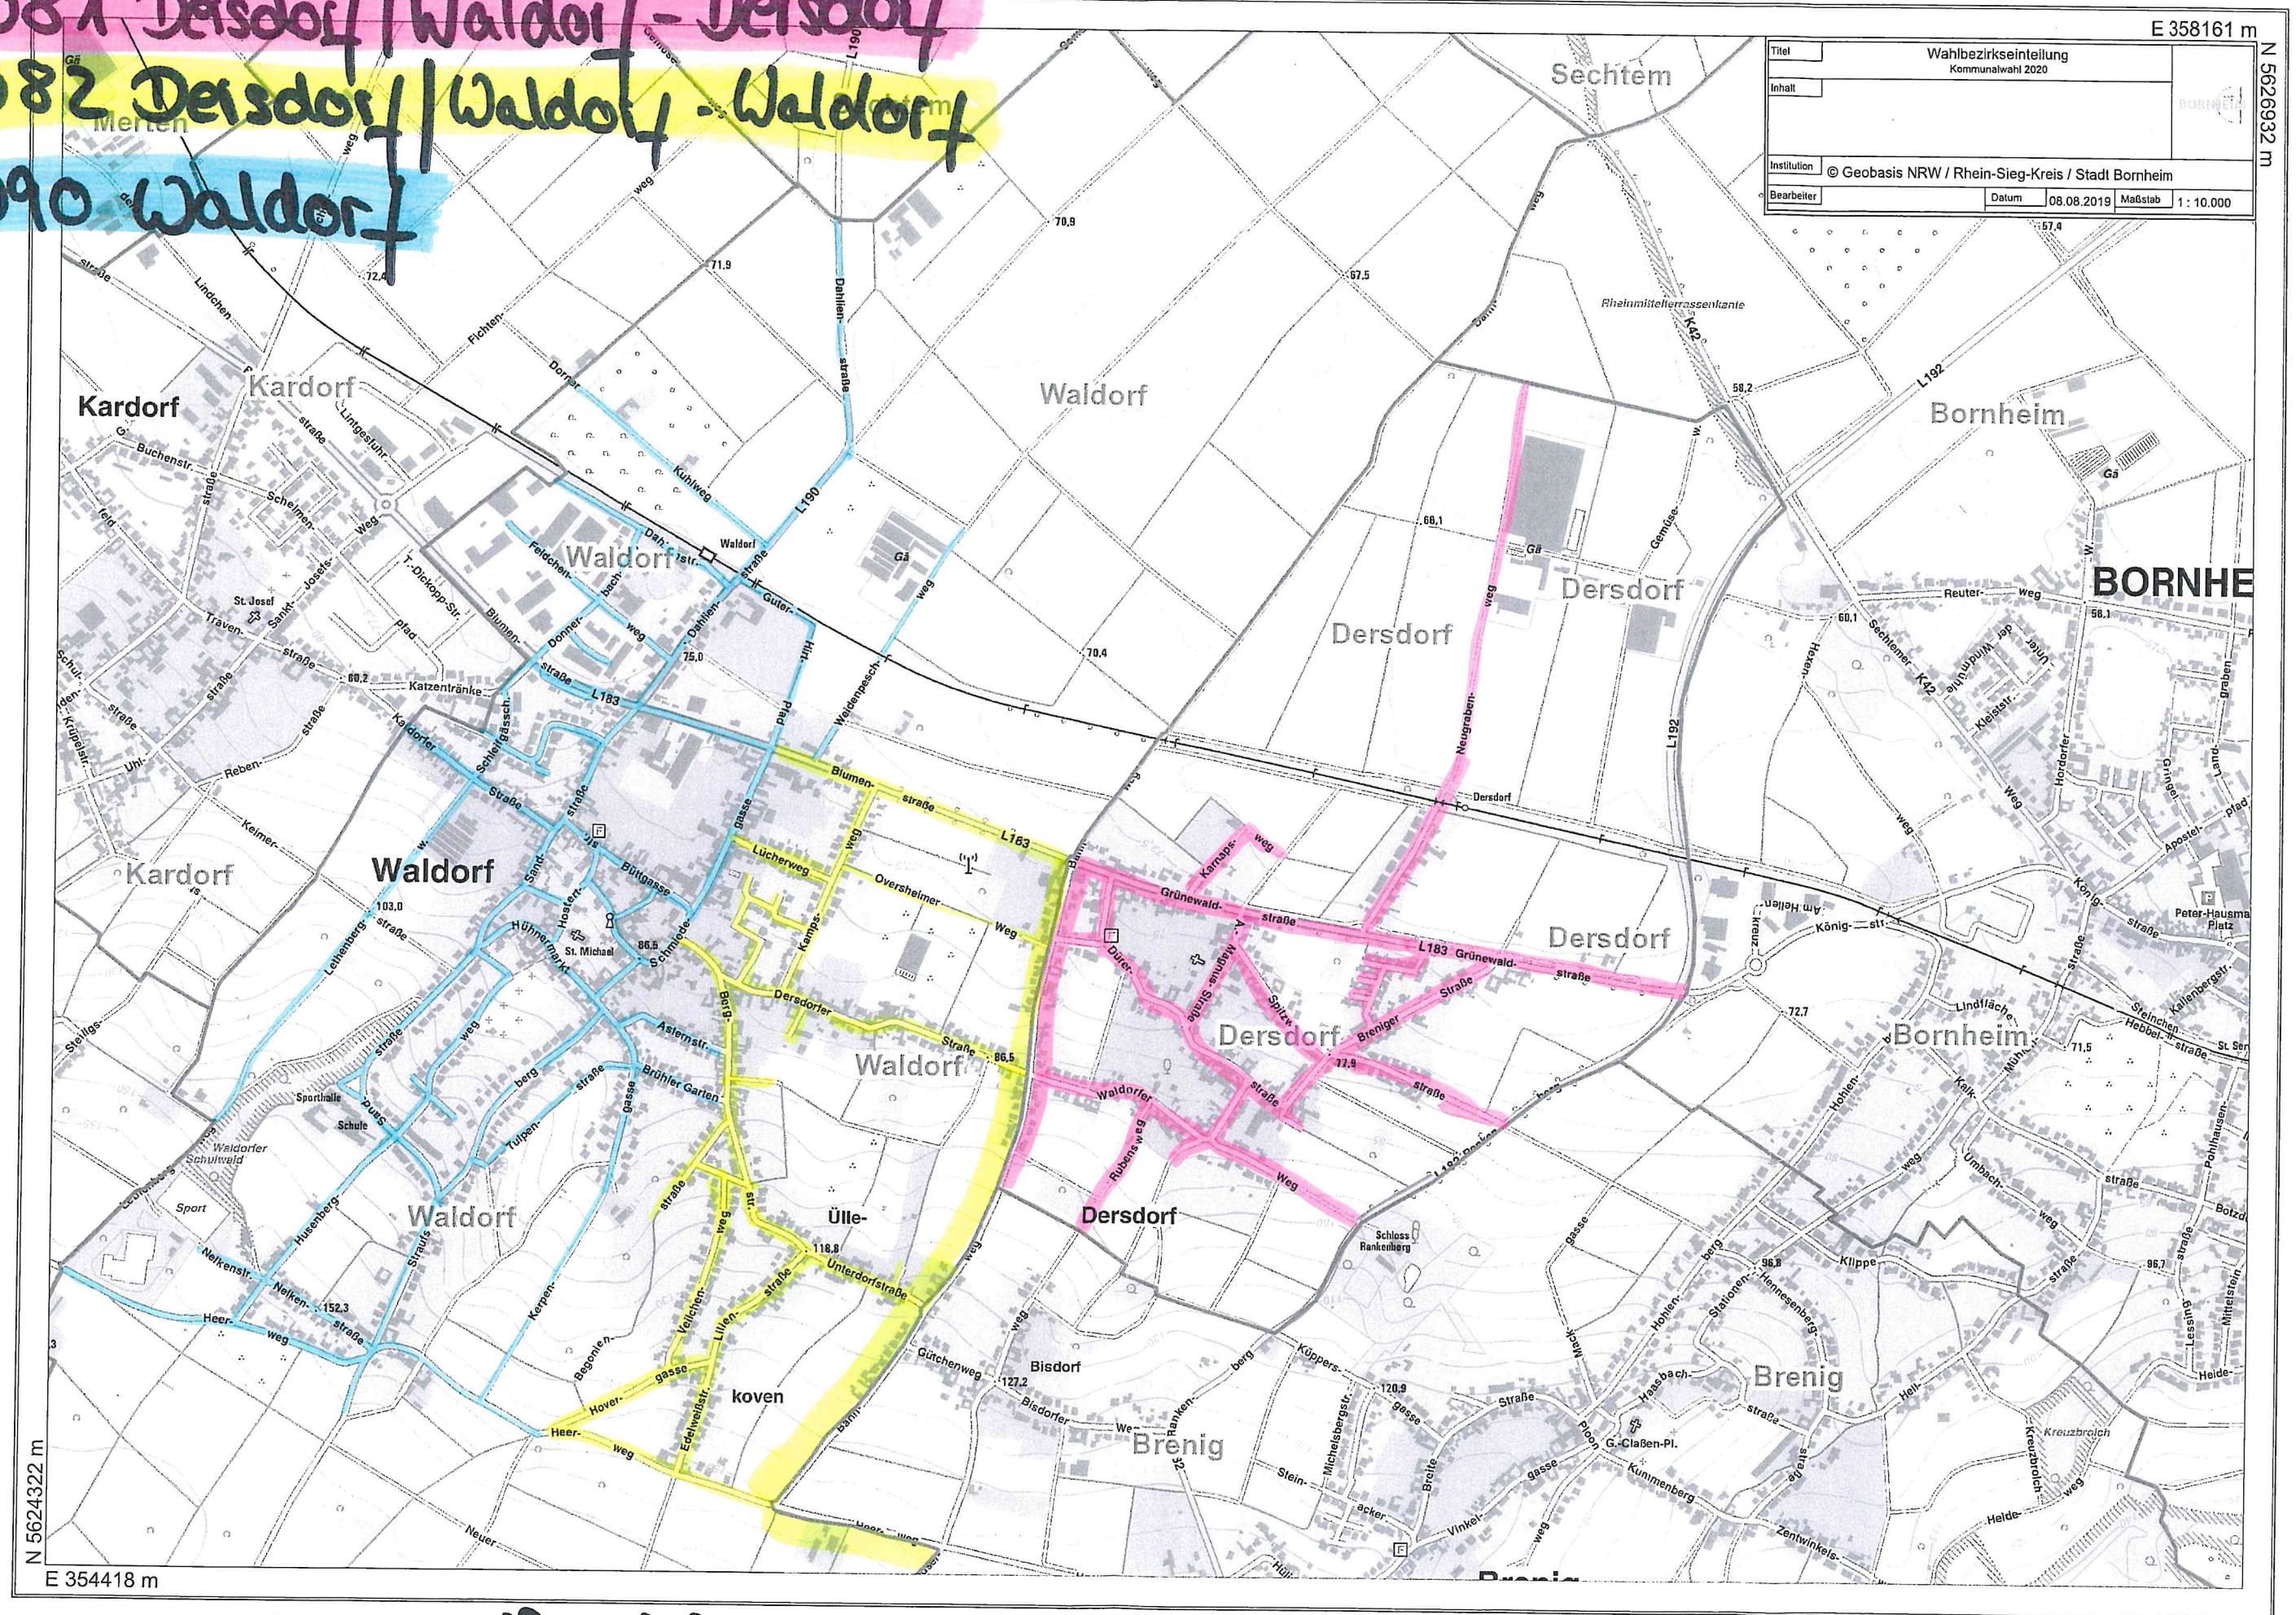

~~25. SEP. 2019~~ Stand: 17.01.20

100 Kardorf

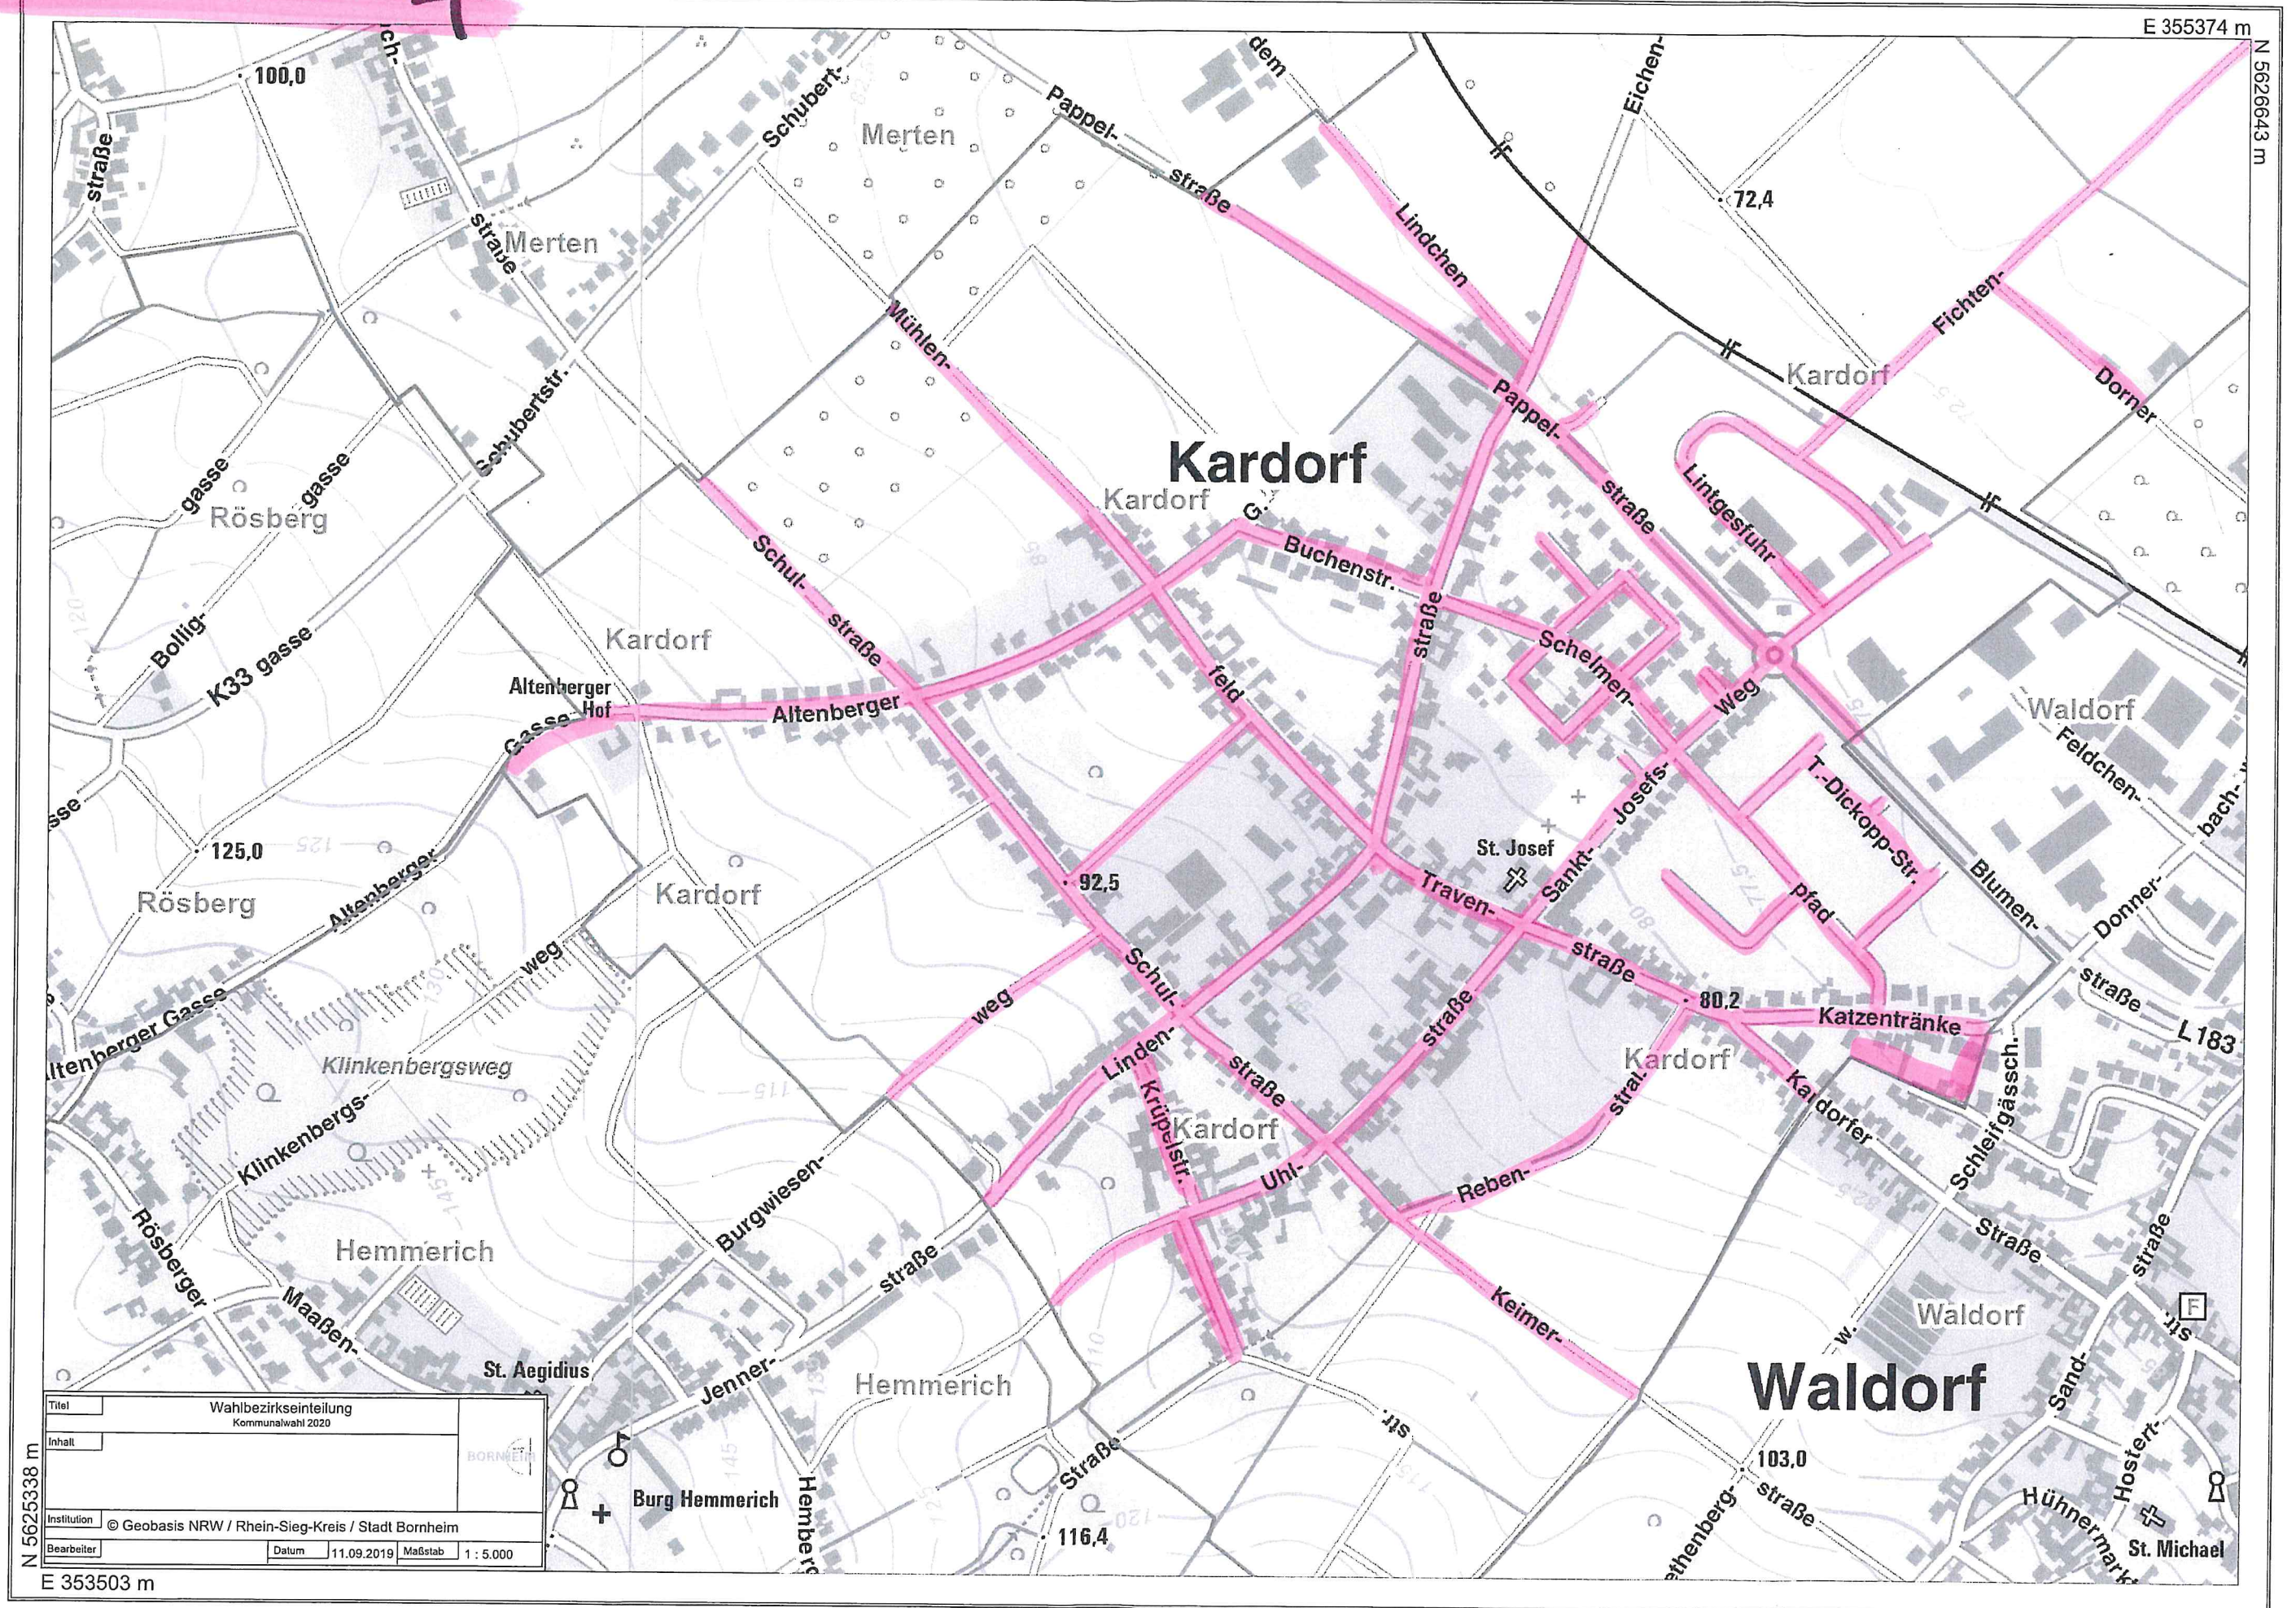


~~25. SEP. 2010~~

Stand 17.01.20

N 5624447 m

E 352420 m

Titel		Wahlbezirkseinteilung	
Inhalt		Kommunalwahl 2020	
Institution		© Geobasis NRW / Rhein-Sieg-Kreis / Stadt Bornheim	
Bearbeiter		Datum 11.09.2019	
		Mastab 1 : 10.000	

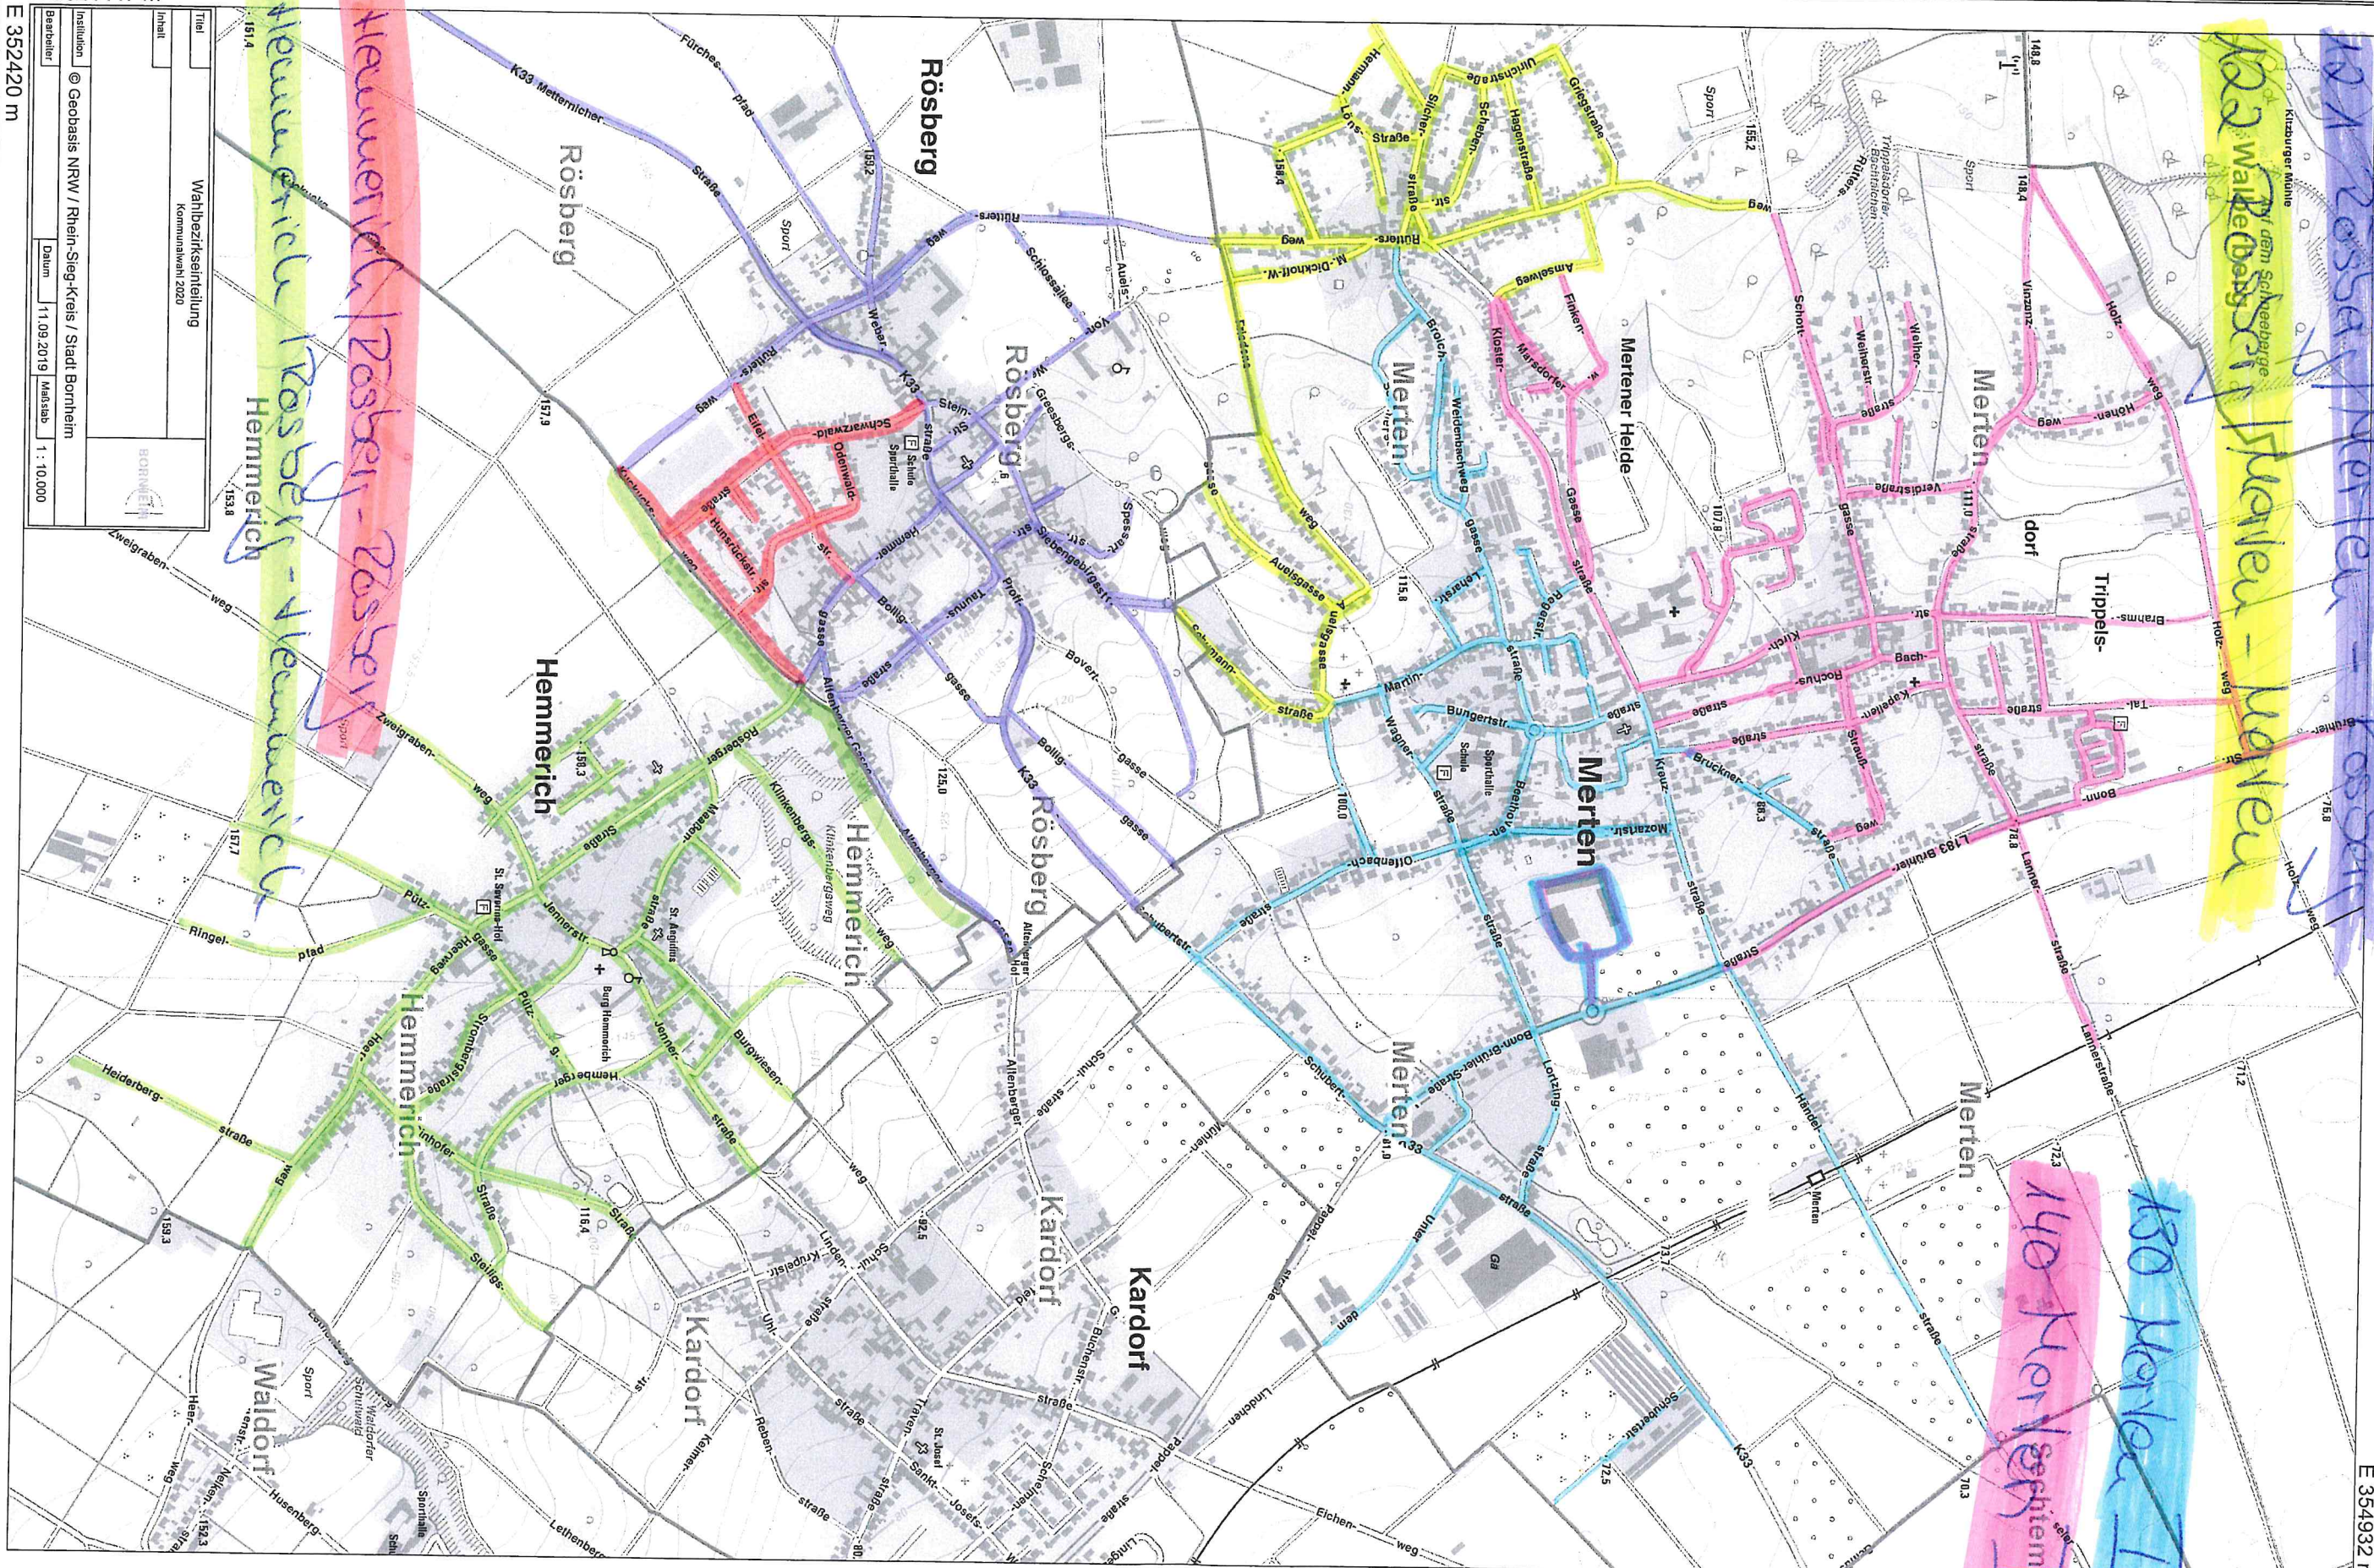


E 354932 m

N 5628288 m

~~25. SEP. 2019~~

Stand A.01.20

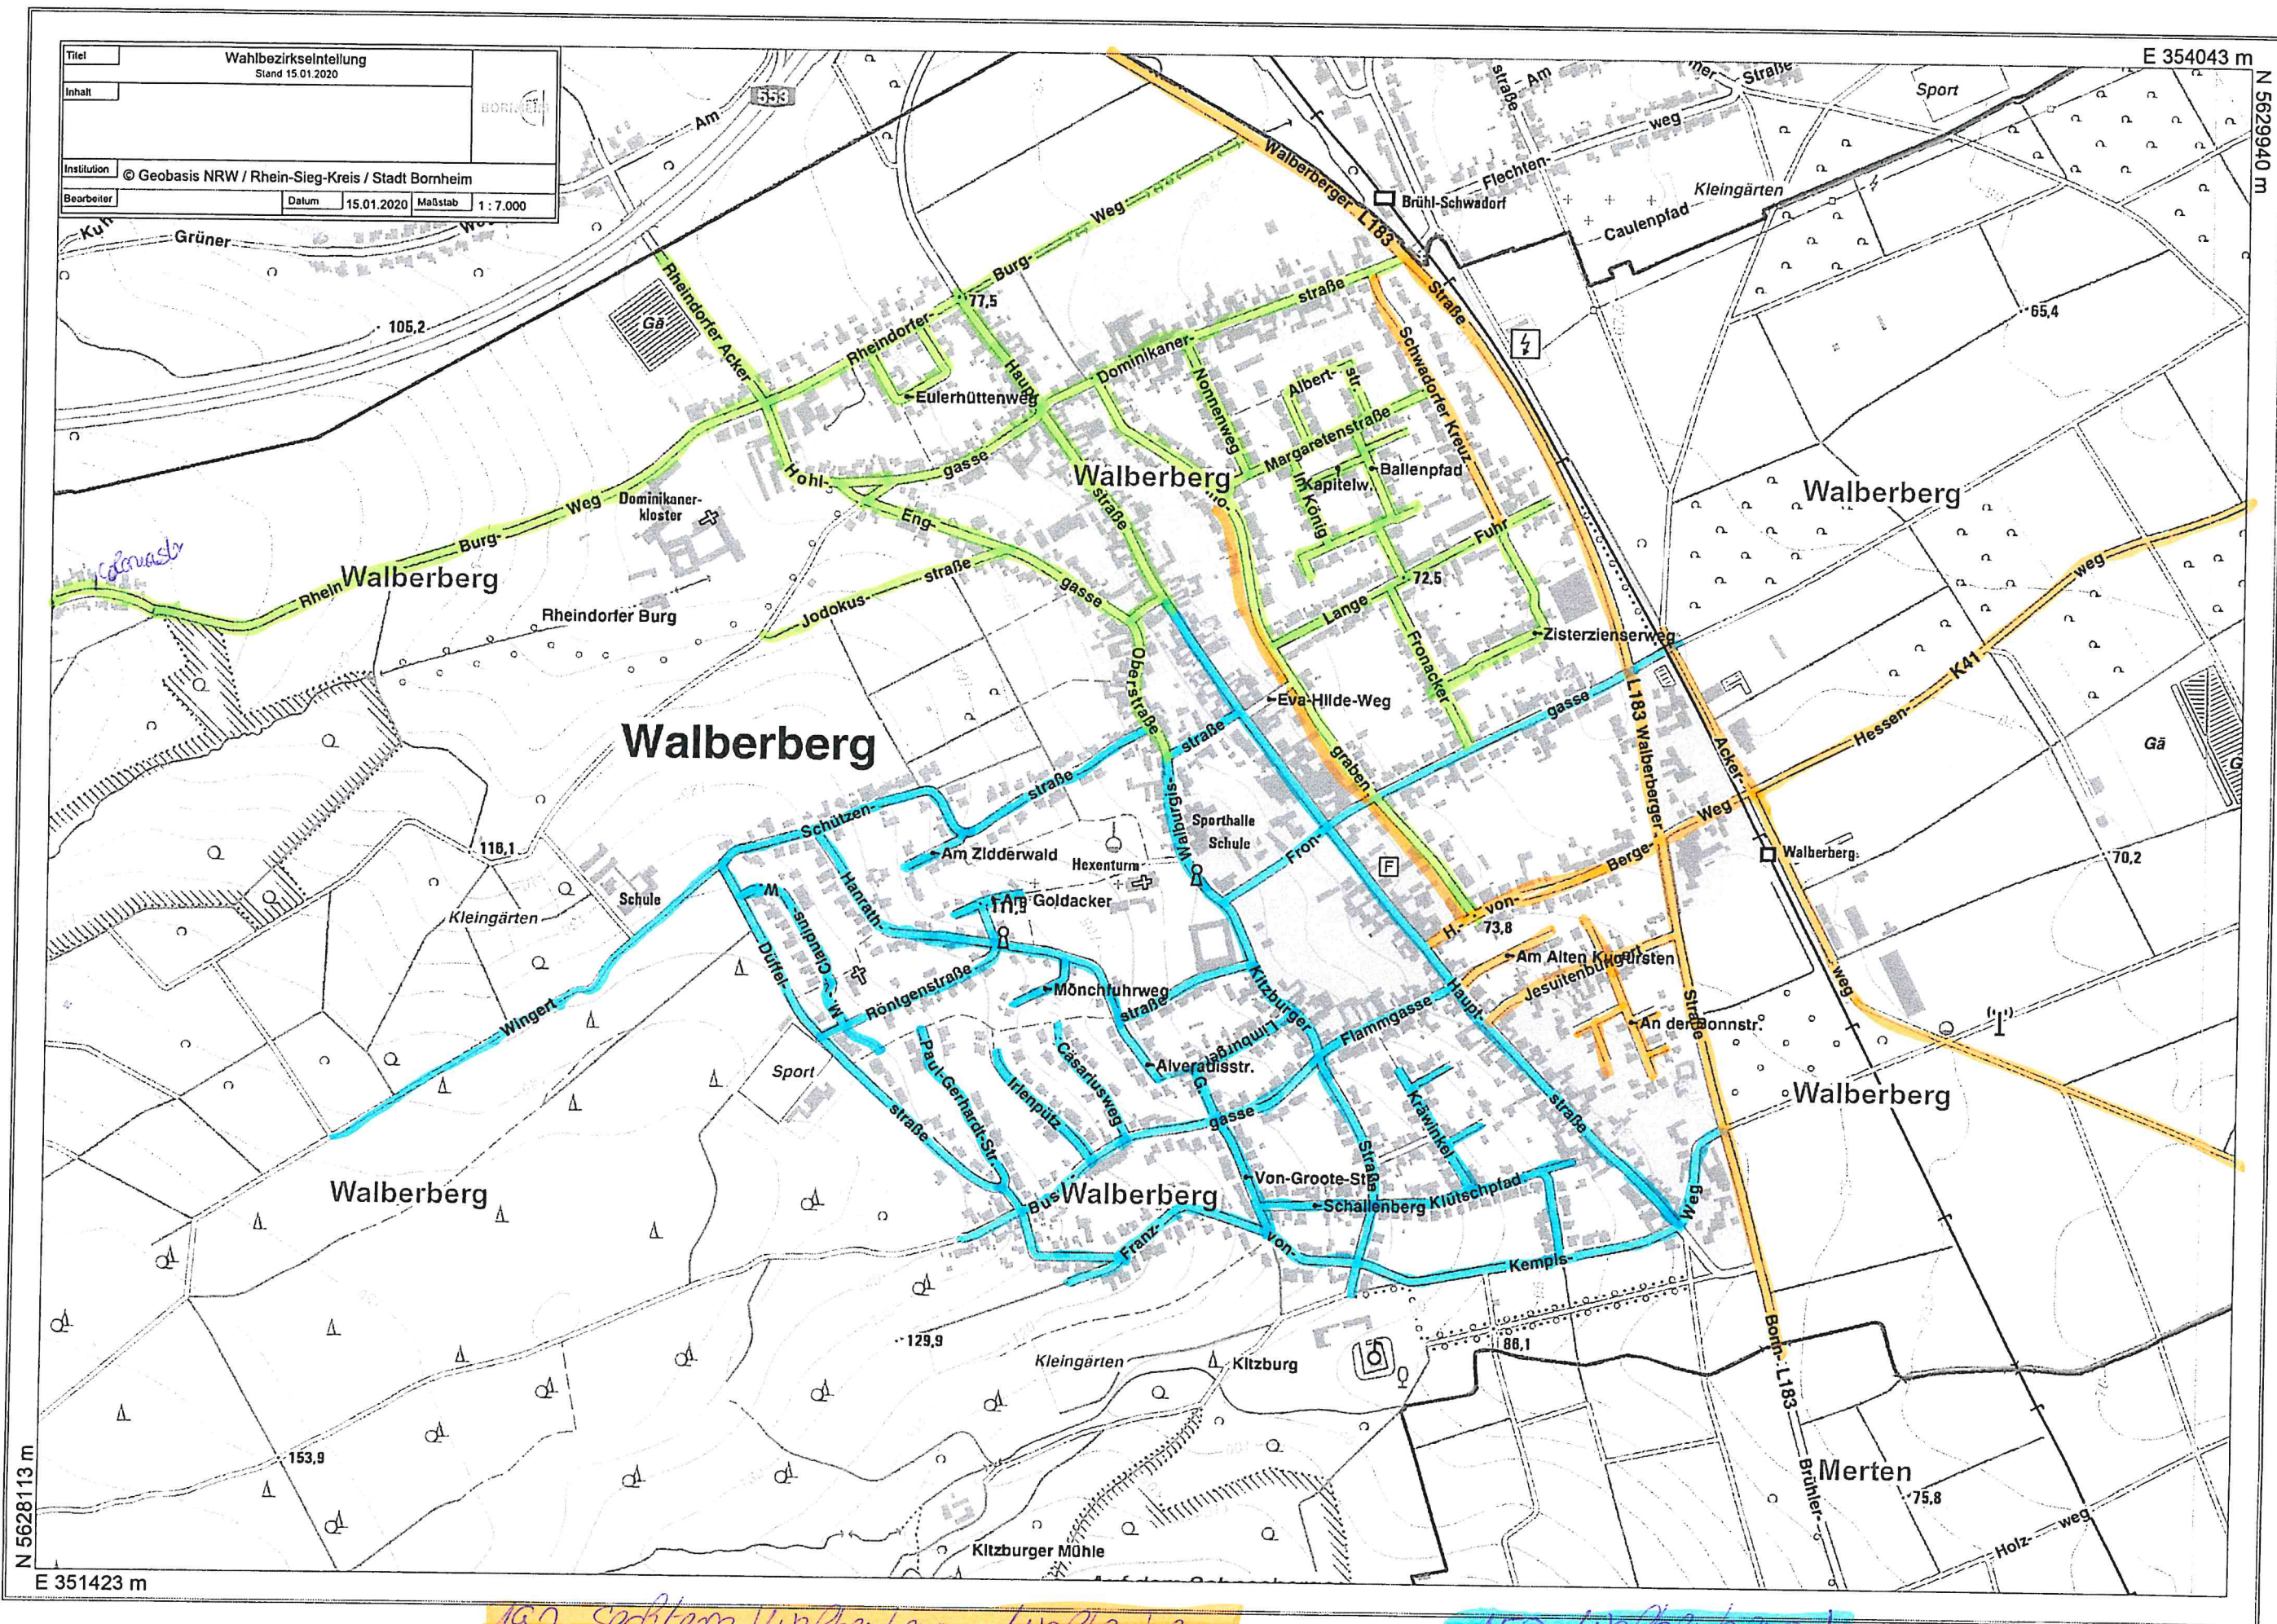

Stand 17.01.20


152 Secktem Walberberg - Walberberg

150 Walberberg I
160 Walberberg II

140 Sechtem I

140 Sechtem II

Stad 12.01.20

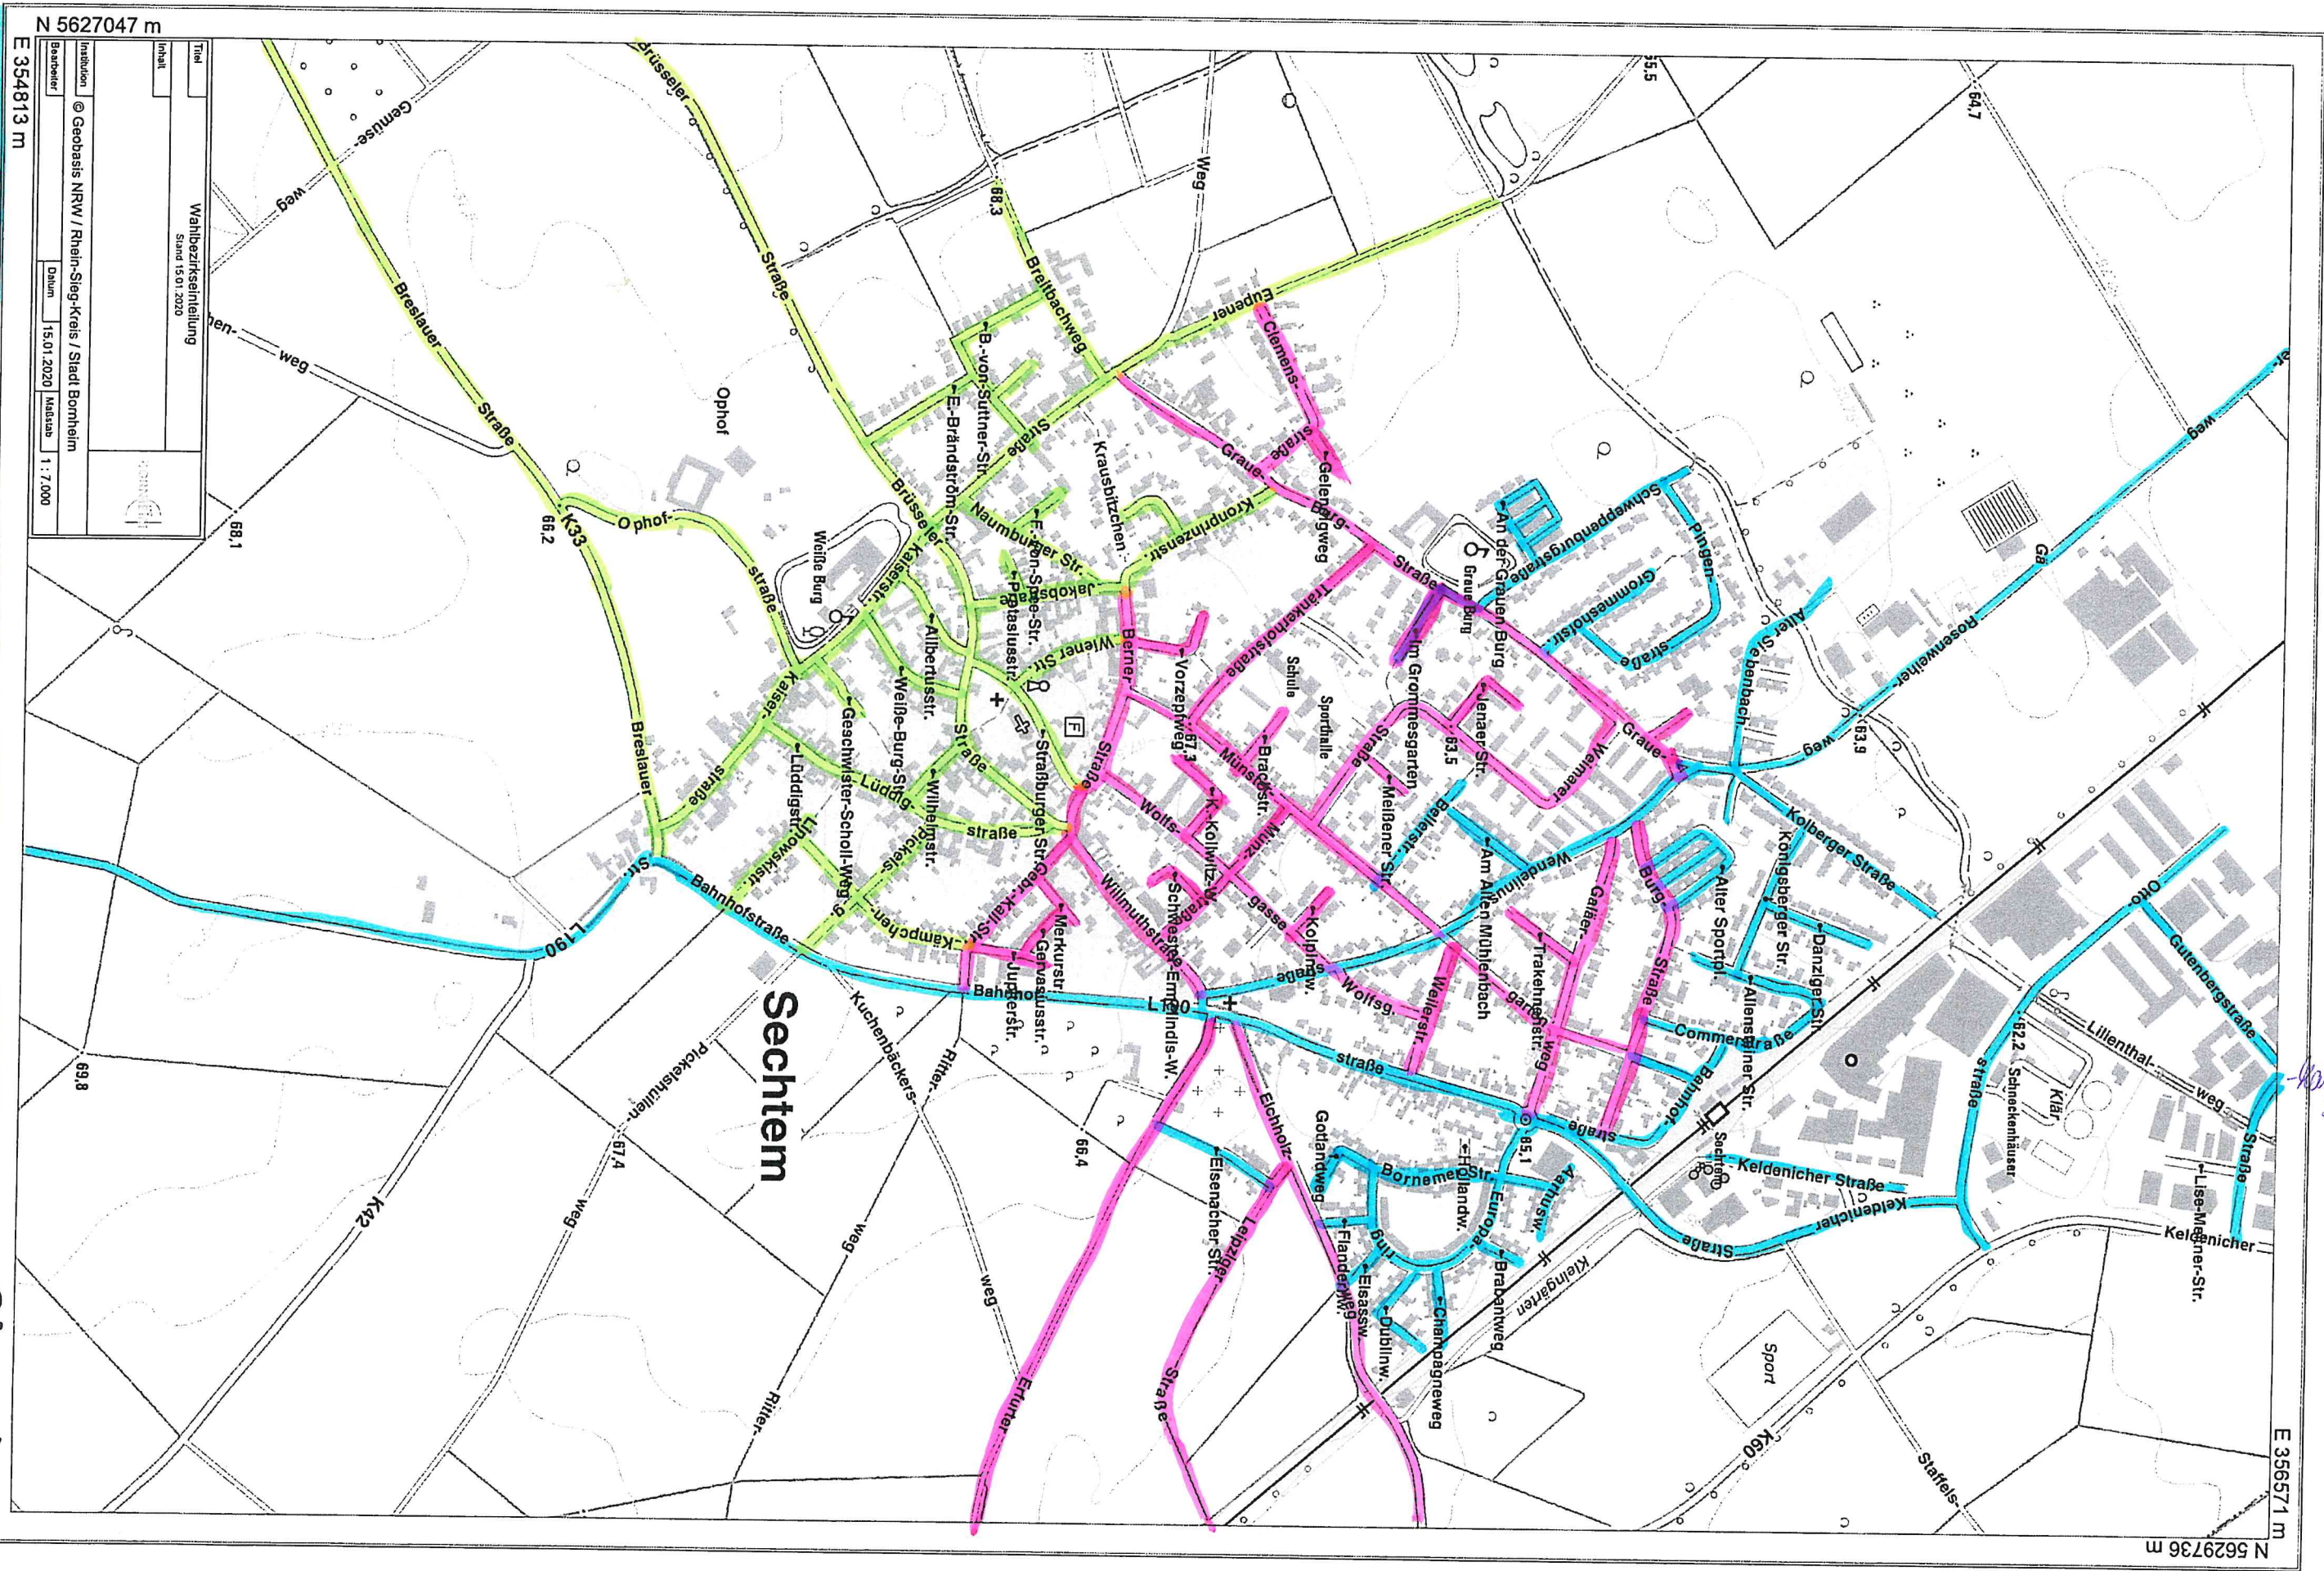


König-Liese-Str.

N 5624896 m

E 360698 m

Stand 17.01.20

Titel	Wahlbezirkseinteilung
Inhalt	Stand 15.01.2020
Initiellen	Datenlizenz Deutschland - Land NRW (2020) - Version 2.0
Benutzer	Datum 16.01.2020 Maßstab 1 : 10.000

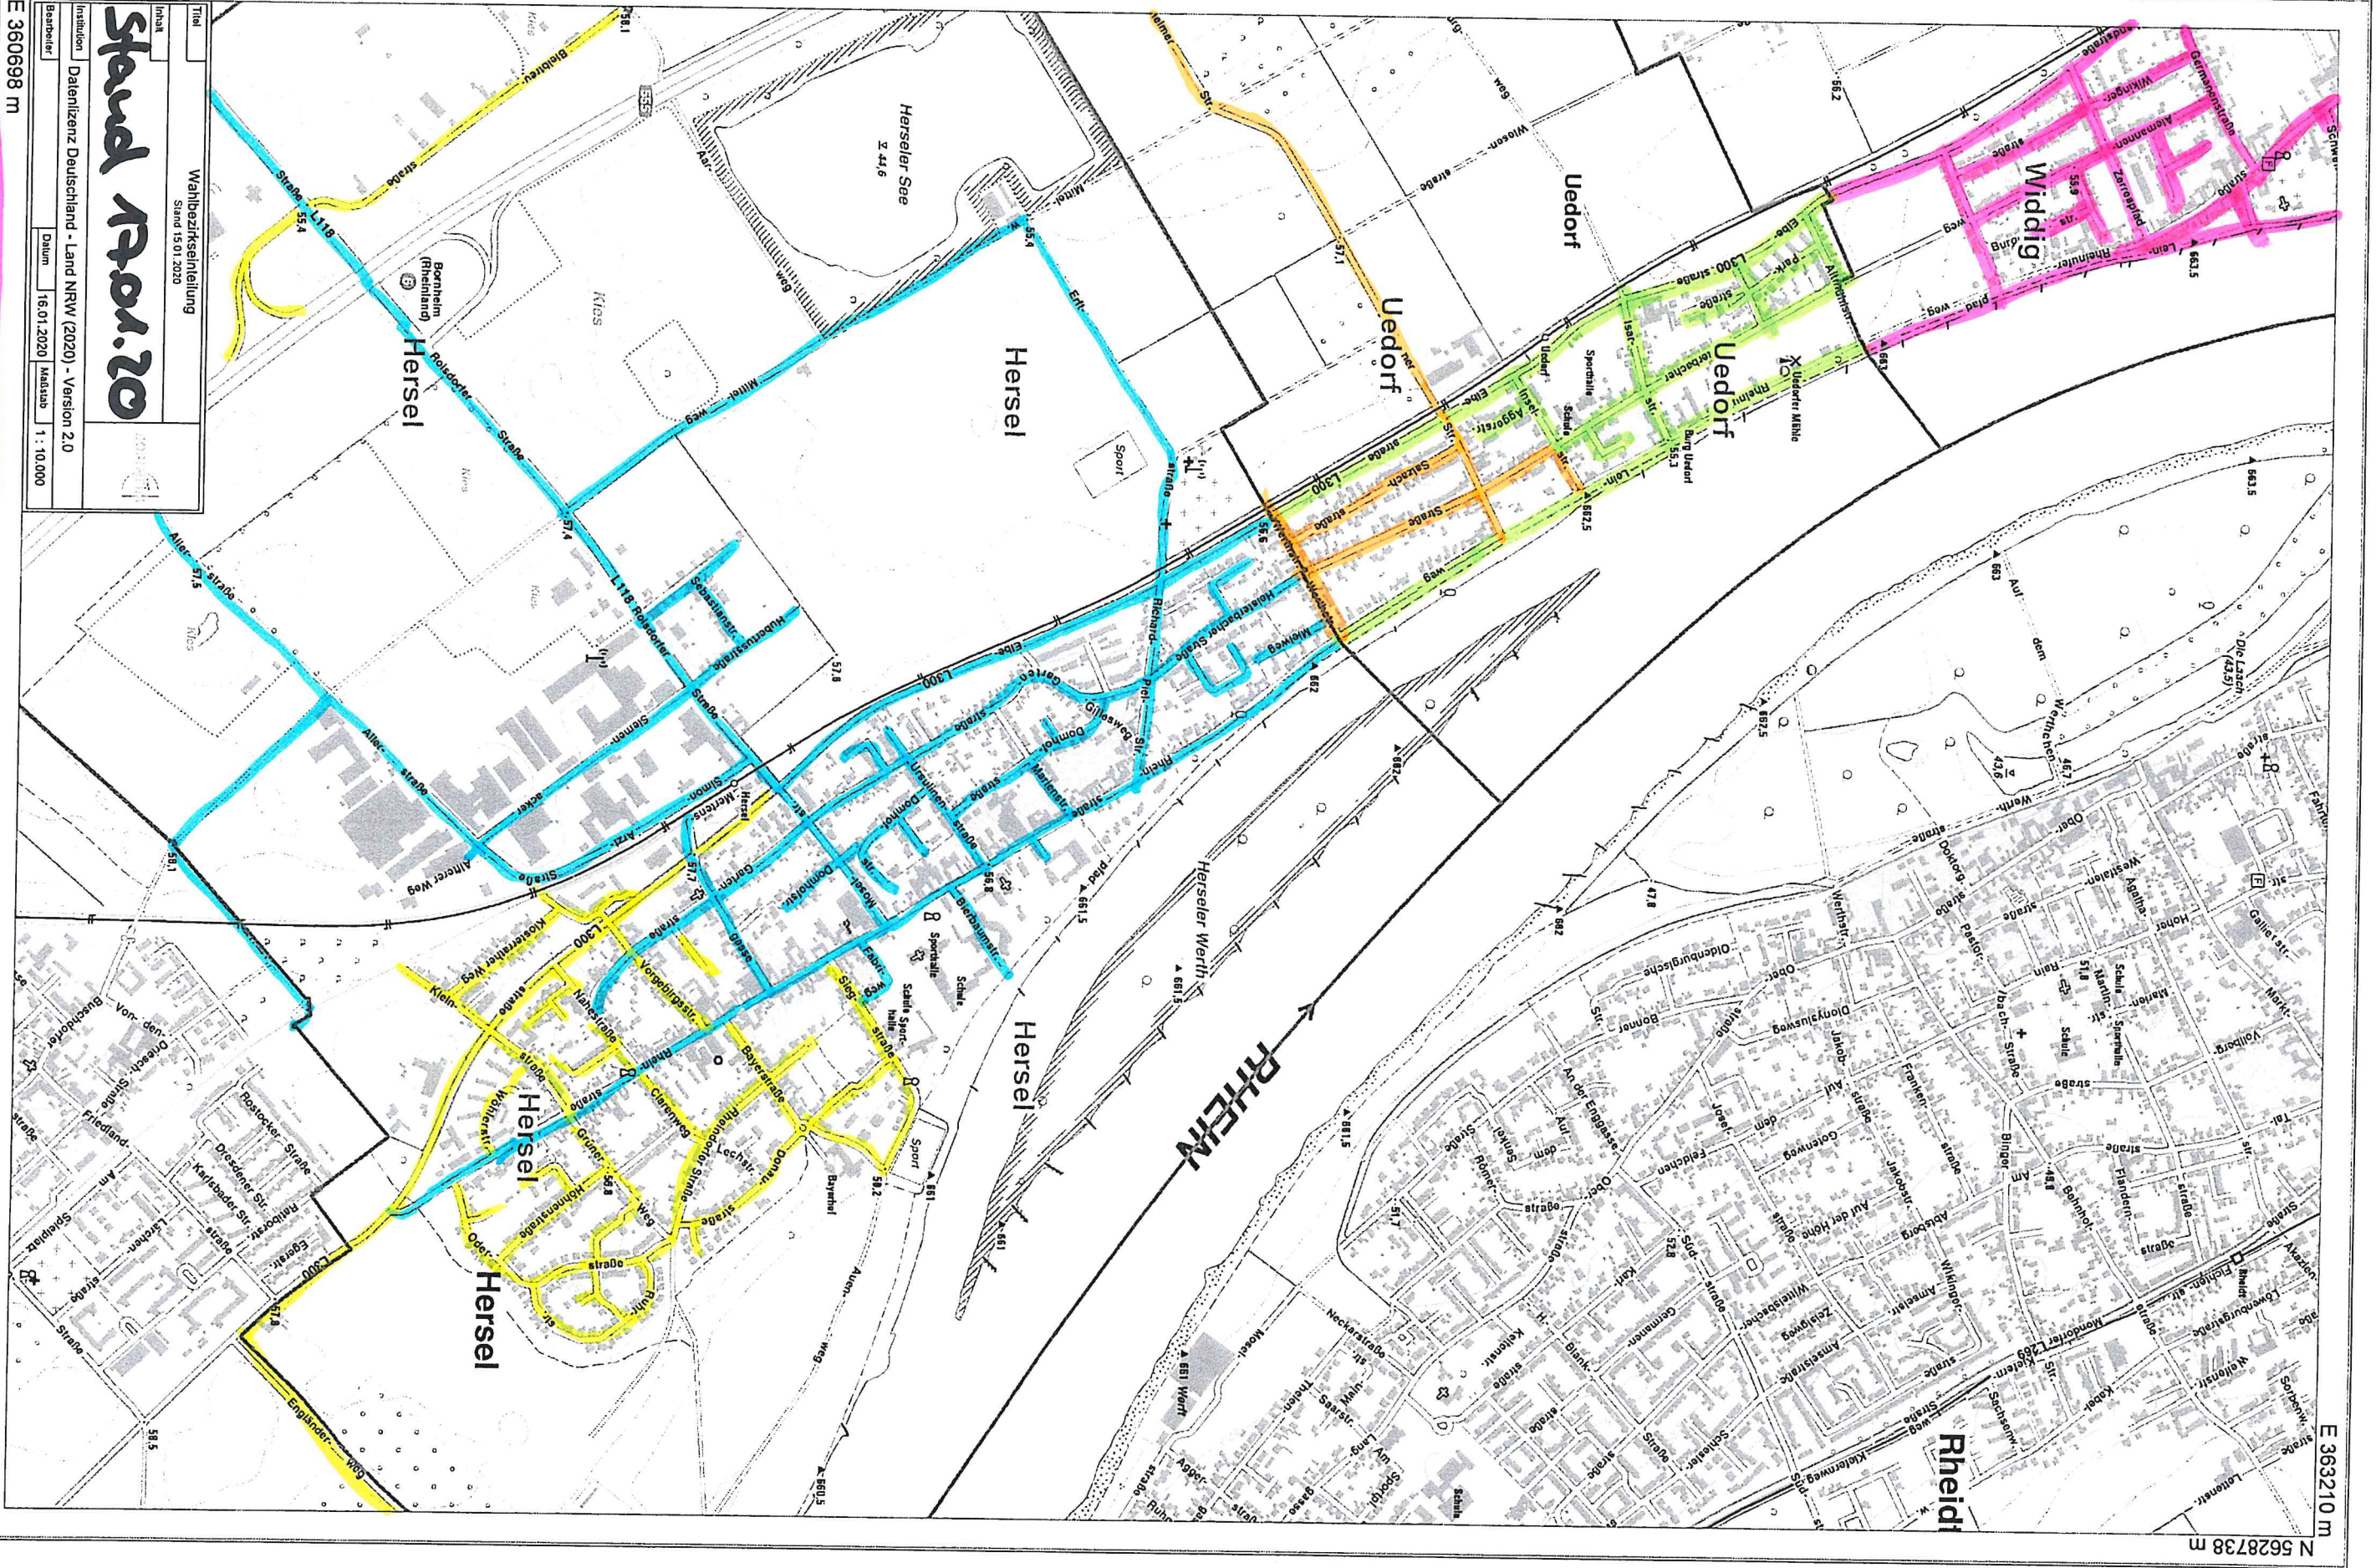

E 363210 m

N 5628738 m

201 Widdig/Uedorf - Widdig
202 Widdig/Uedorf - Uedorf
