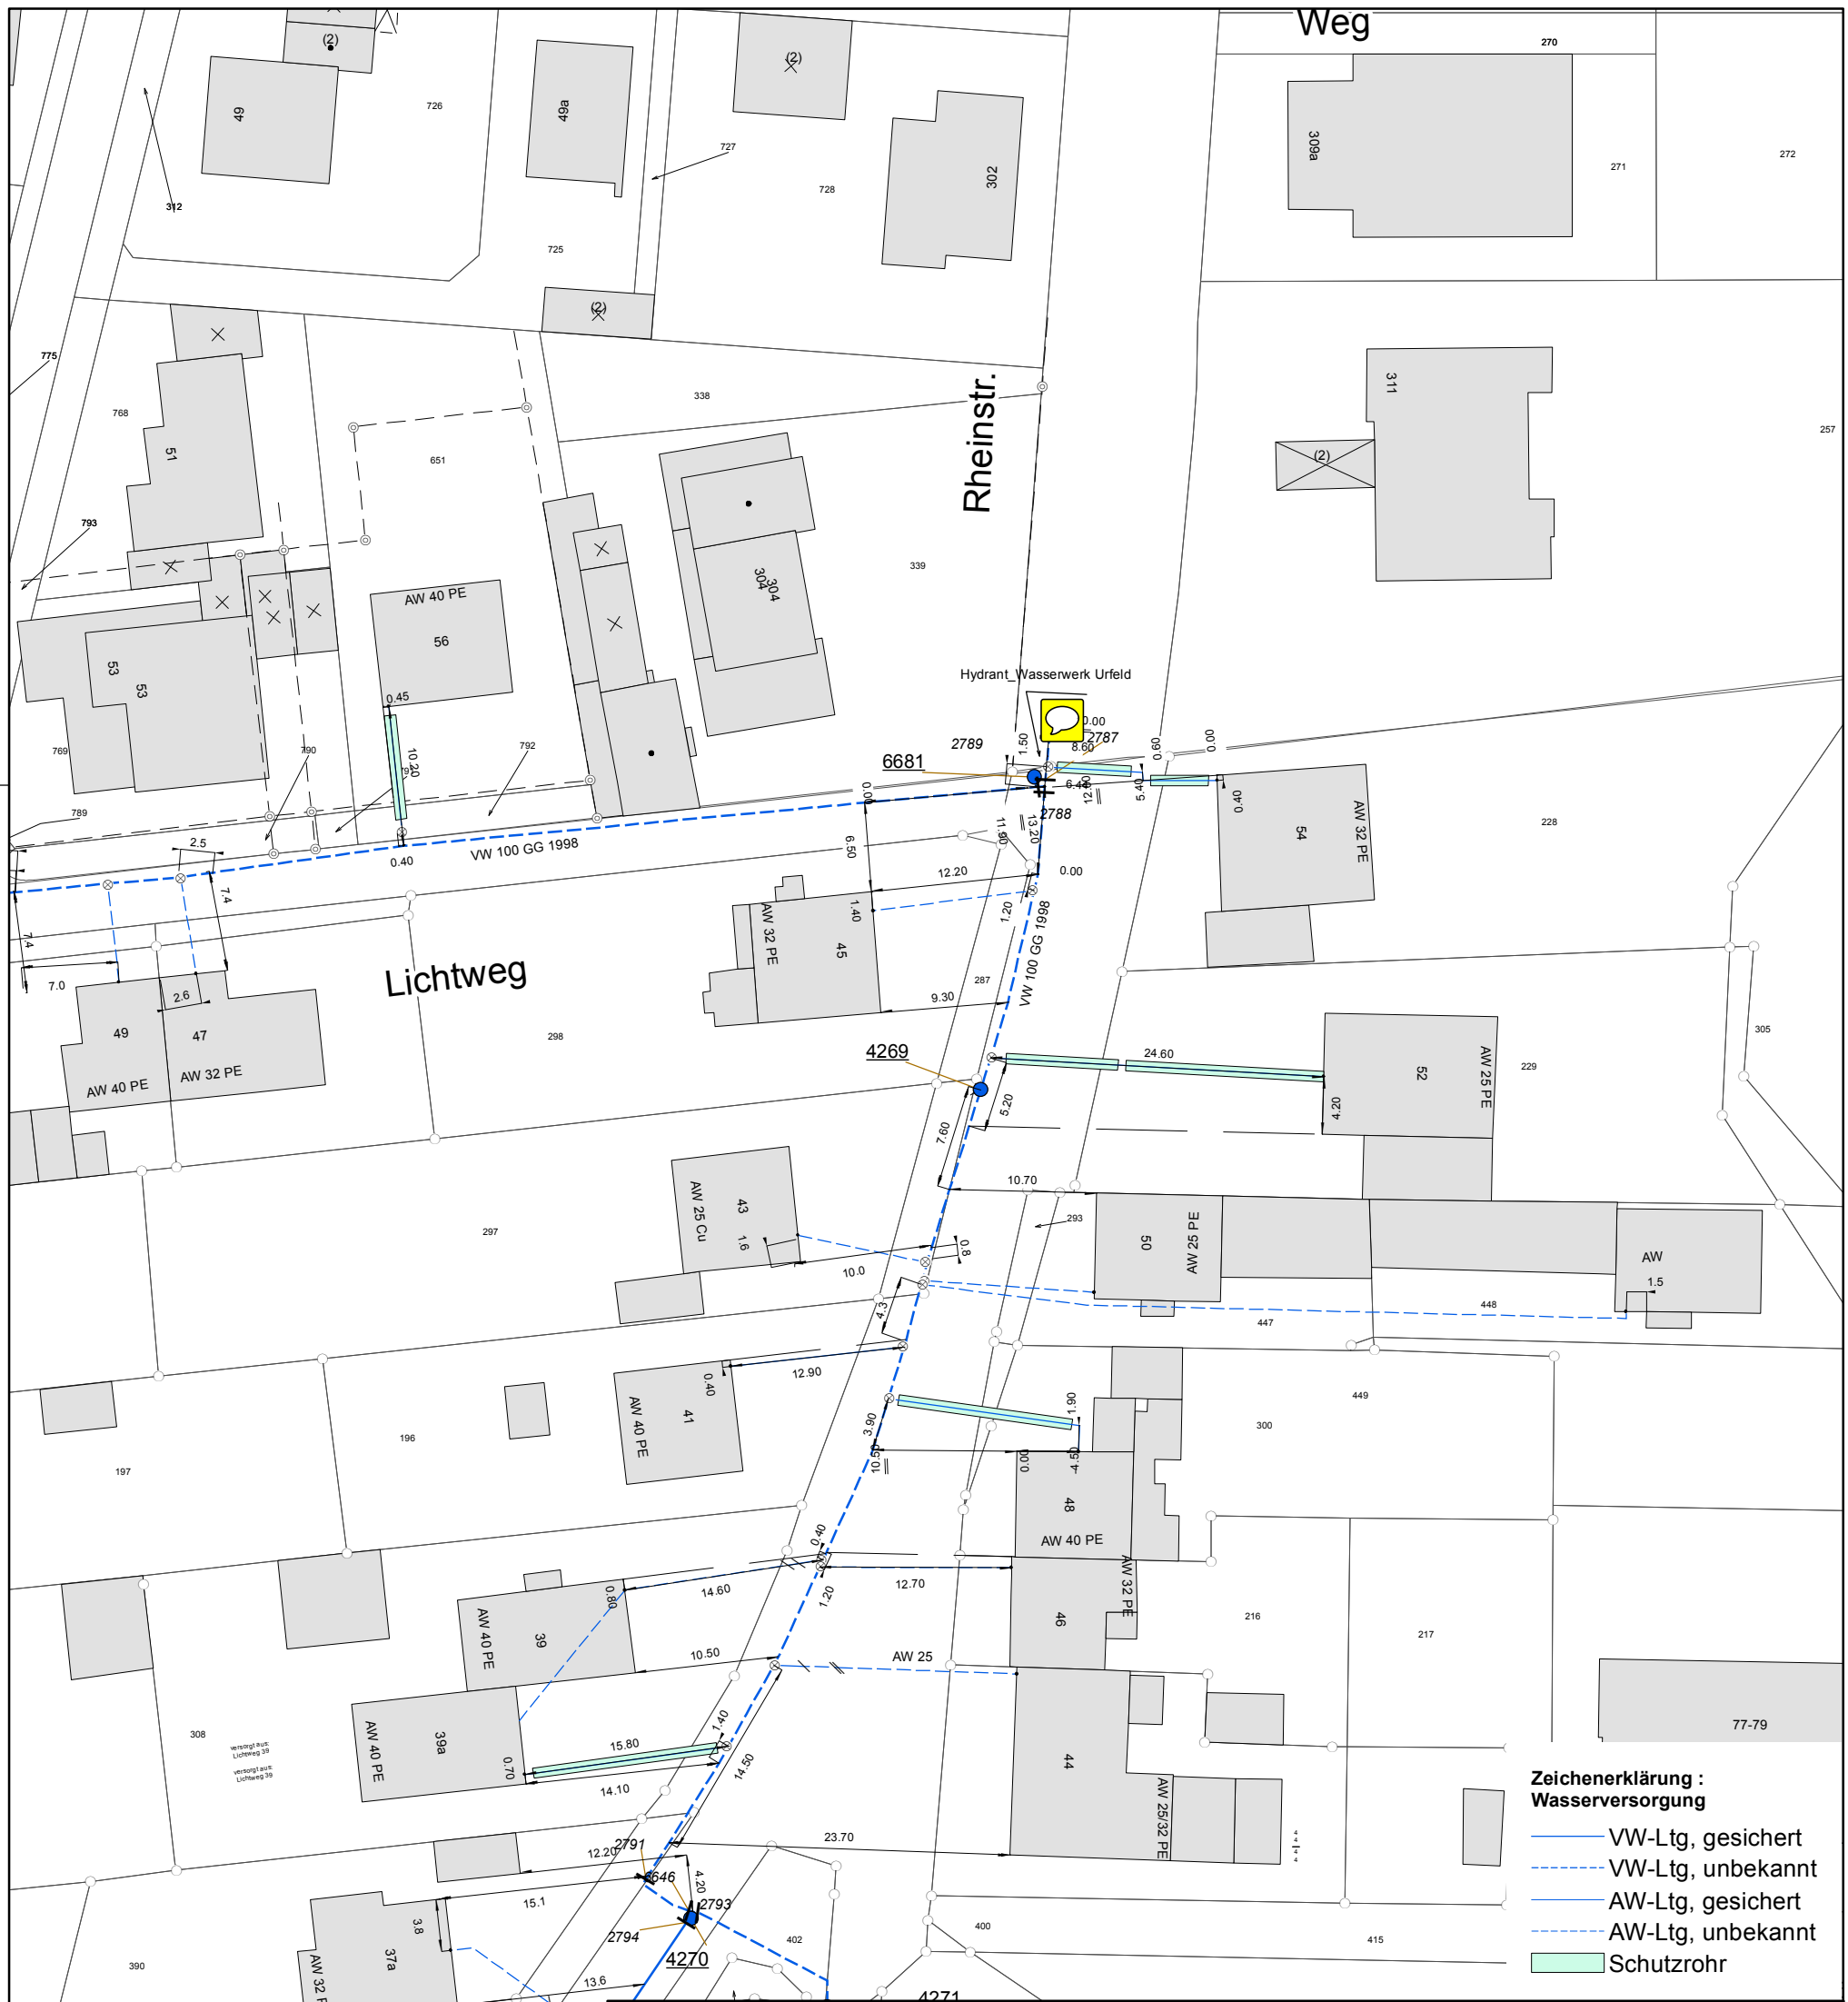

Bauvorhaben :

Widdig, Lichtweg

Darstellung :

Wasserbestandsplan

Wasserwerk der Stadt Bornheim, Betriebsführung durch :

StadtBetriebBornheim
Anstalt öffentlichen Rechts

Donnerbachweg 15, 53332 Bornheim - Waldorf

Telefon : 02227/ 9320 - 0, Telefax : 02227/ 9320 - 33
E-Mail : info@sbbonline.de
Internet : www.stadtbetrieb-bornheim.de

Leitungsauskunft : leitungsanfrage@sbbonline.de

Hinweis :
Der abgegebene Plan gibt den Bestand zum Zeitpunkt der Auskunftserteilung wieder. Es ist darauf zu achten, dass zu Beginn der Bauphase immer aktuelle Pläne vor Ort vorliegen. Es wird ausdrücklich darauf hingewiesen, dass die in den Plänen enthaltenen Angaben und Maße hinsichtlich Lage u. Verlegetiefe unverbindlich sind! Mit Abweichungen muss gerechnet werden. Die genaue Lage u. der Verlauf der Leitung sind in jedem Fall durch fachgerechte Erkundungsmaßnahmen (Ortung, Suchschlitze, Handschachtung o.ä.) festzustellen. Die Entnahme von Maßen durch Abgreifen aus dem Plan ist nicht zulässig. Bitte informieren Sie unseren Meister schriftlich über den Baubeginn.

N

Maßstab:

1:500

Datum: 07.01.2014

Blattgröße : 297 x 420