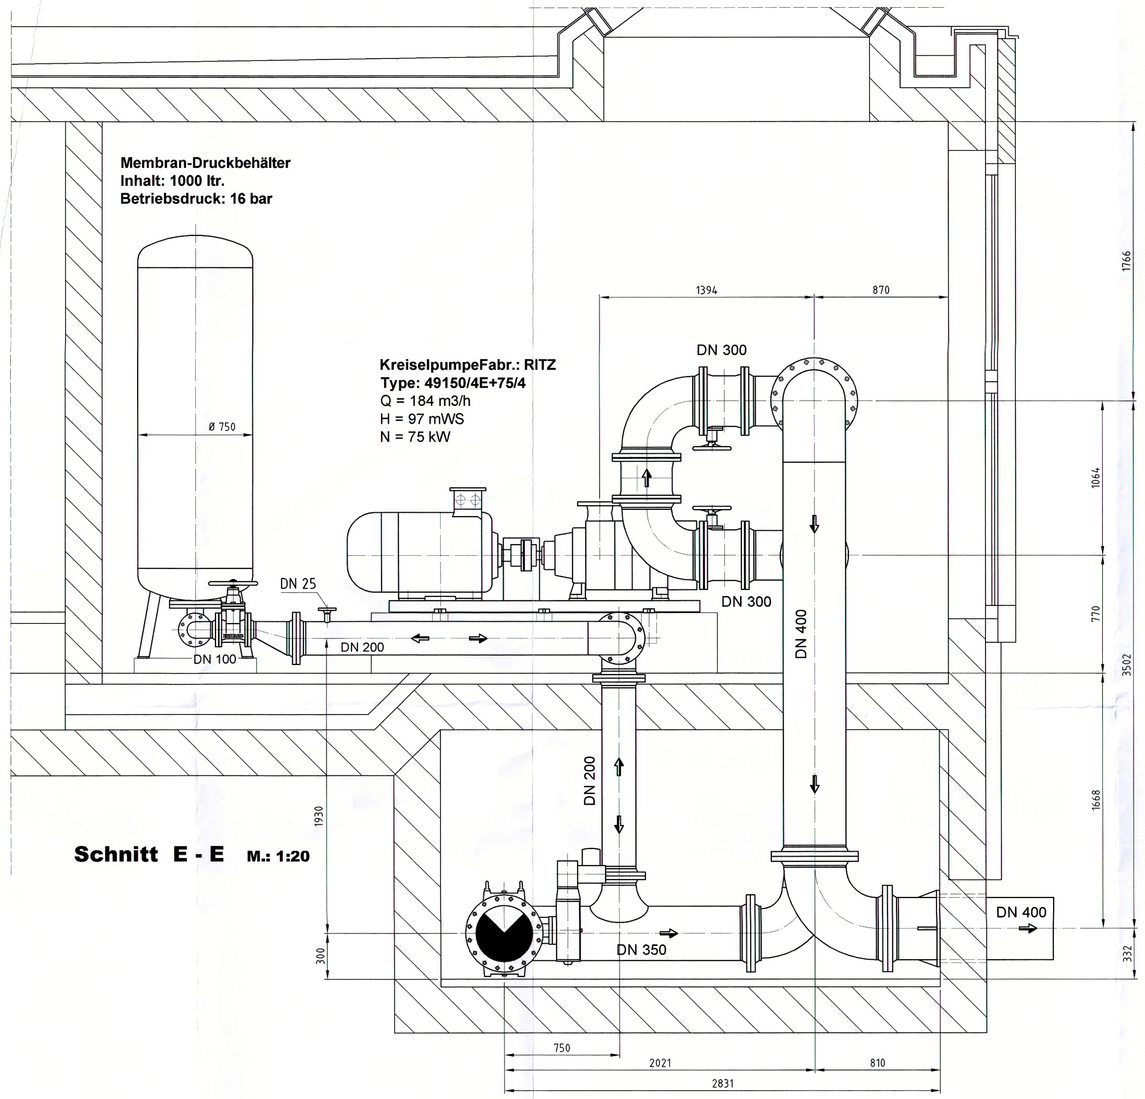

Schnitt E - E M.: 1:20

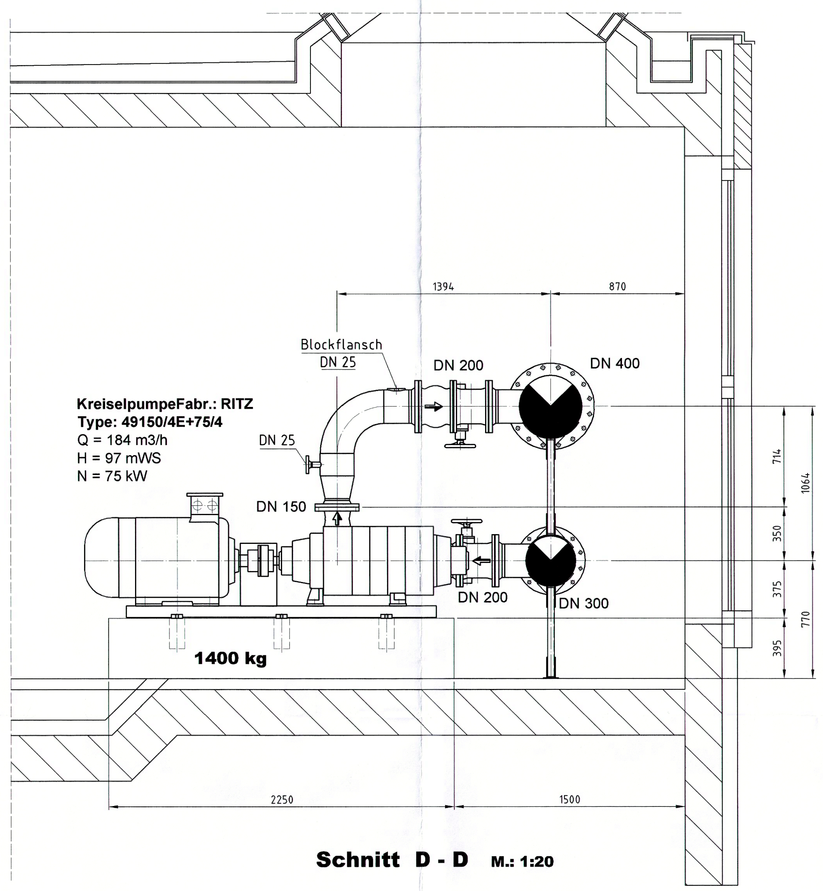

Schnitt D - D M.: 1:20

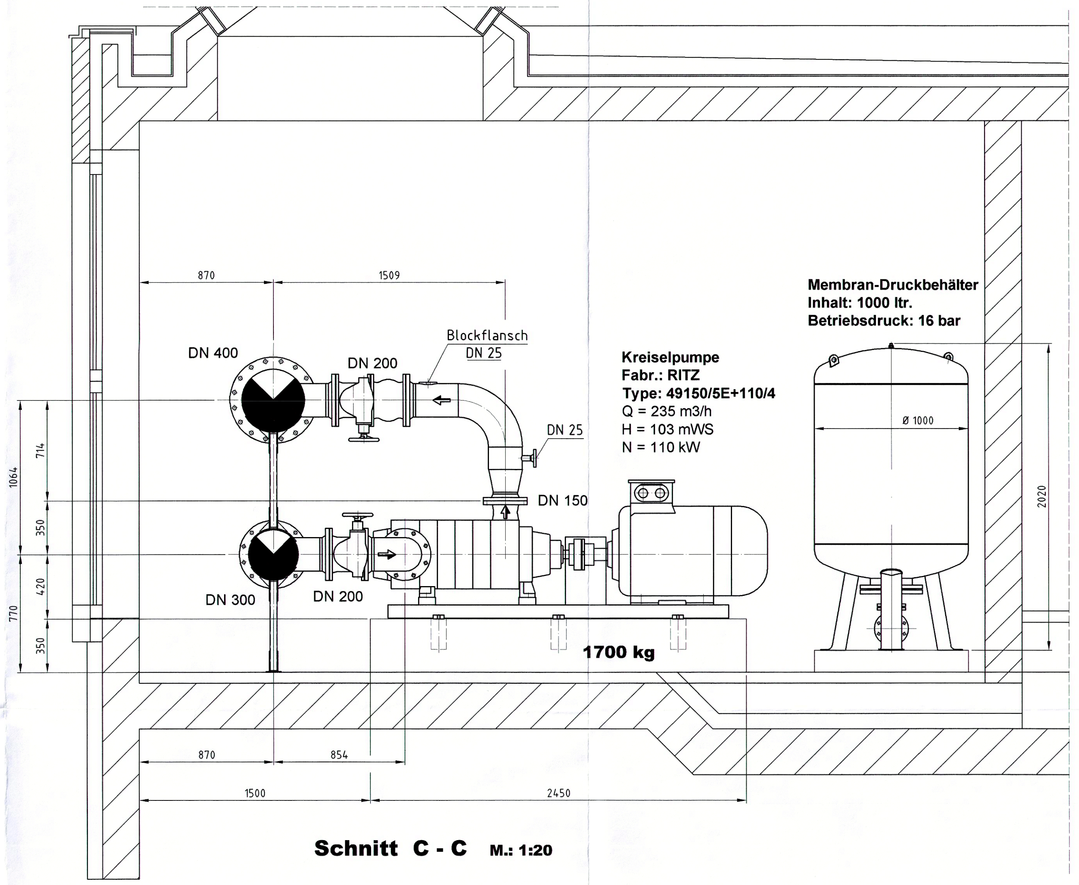

Schnitt C - C M.: 1:20

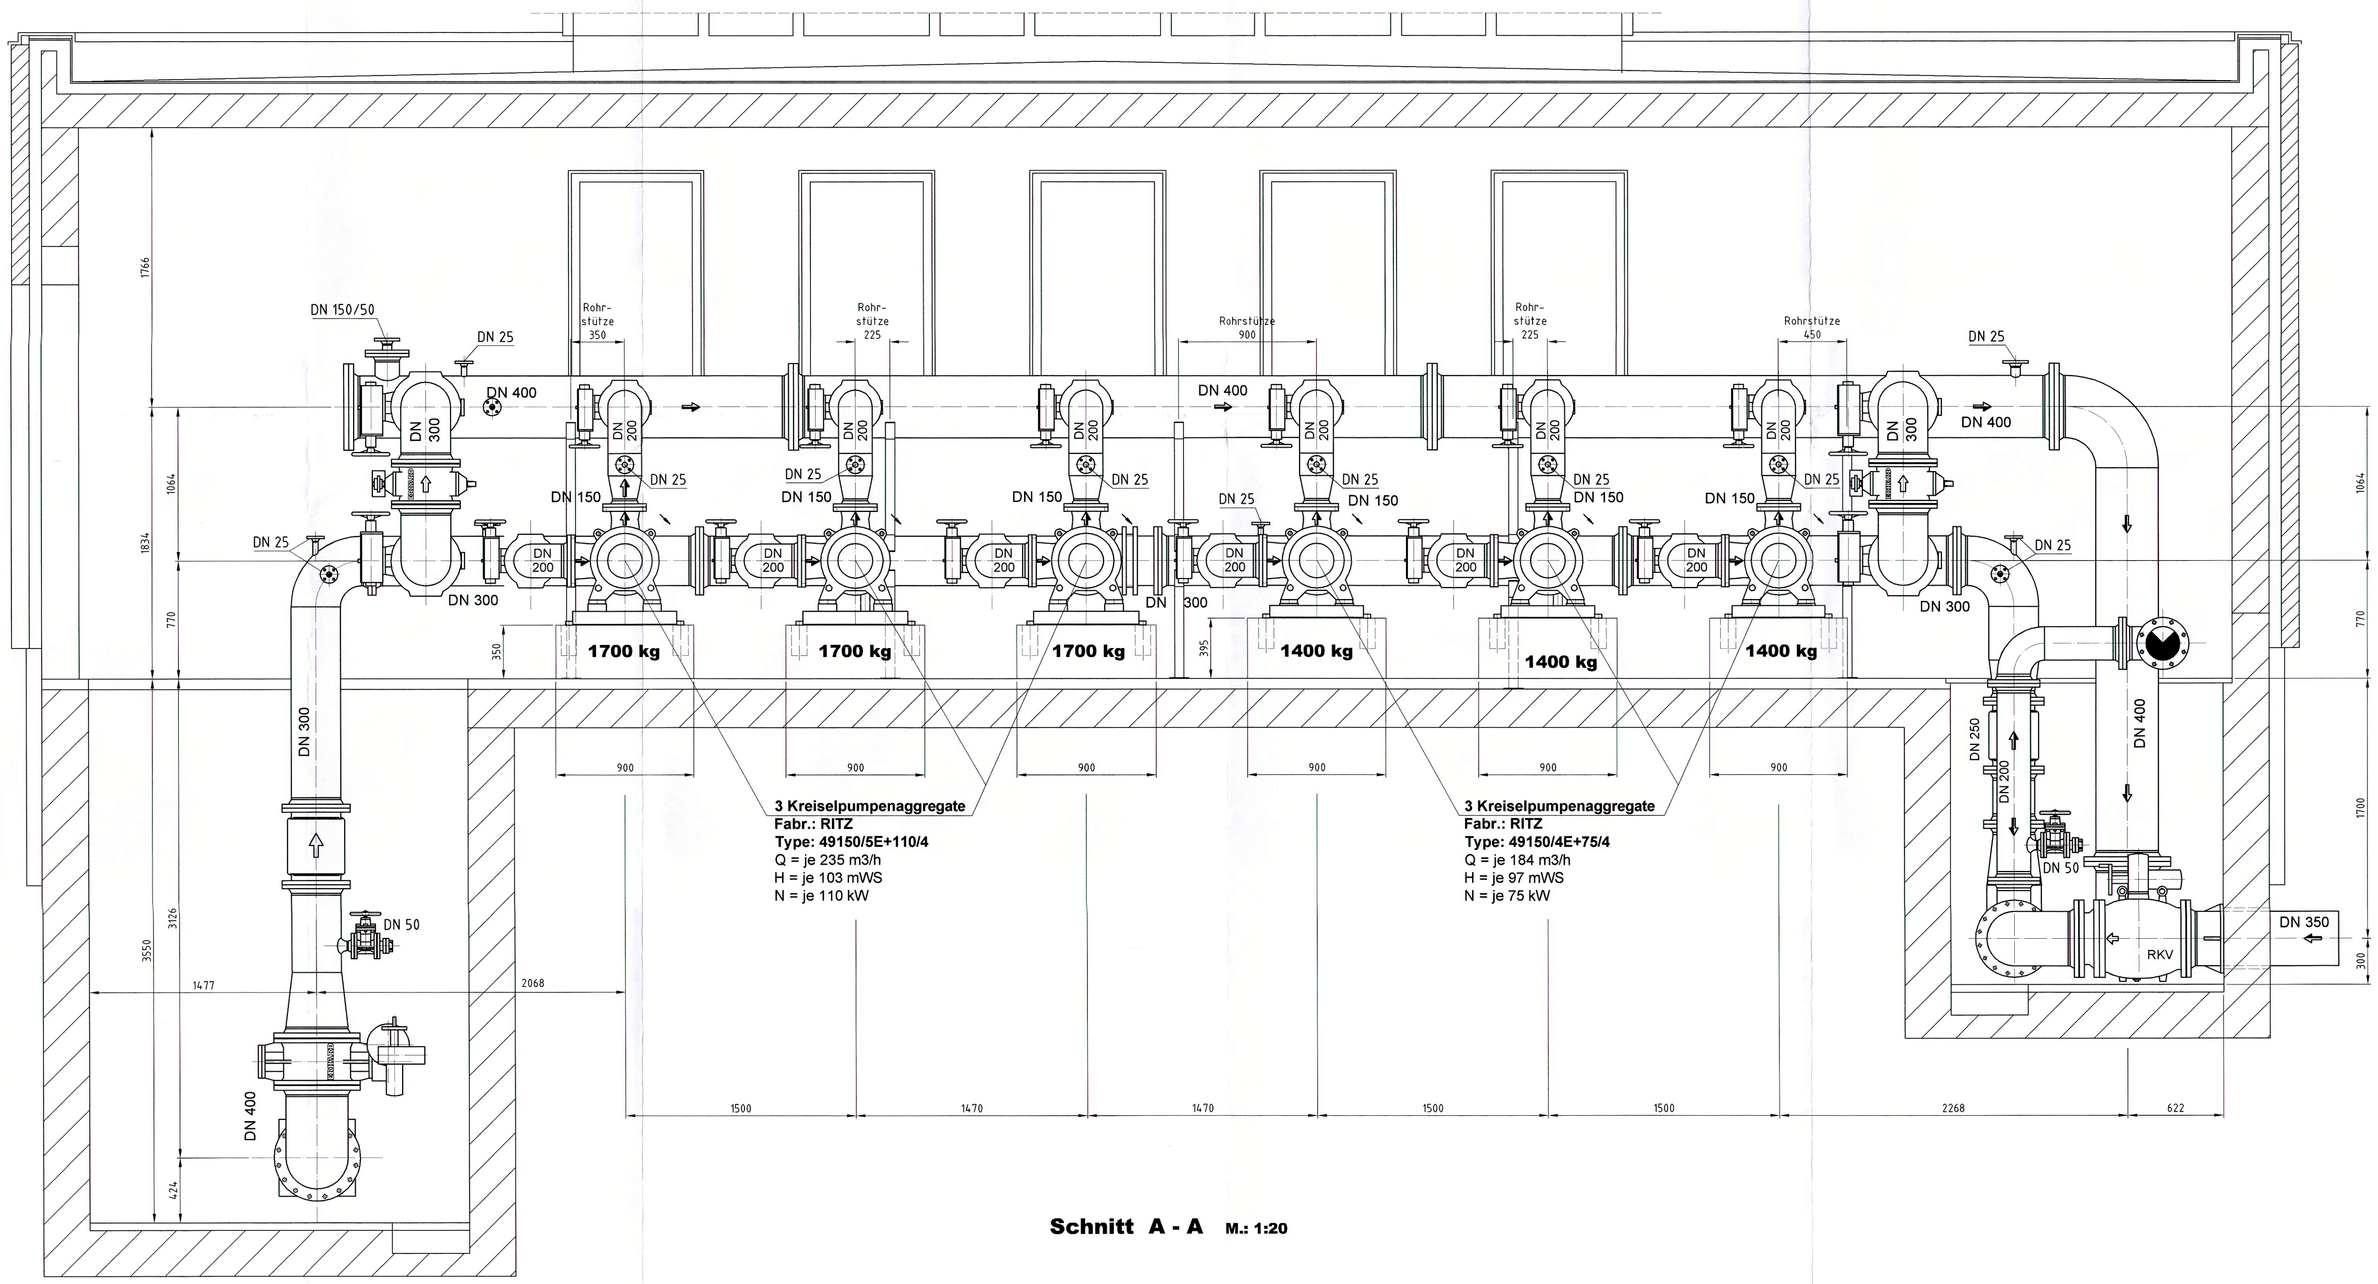

Schnitt A - A M.: 1:20

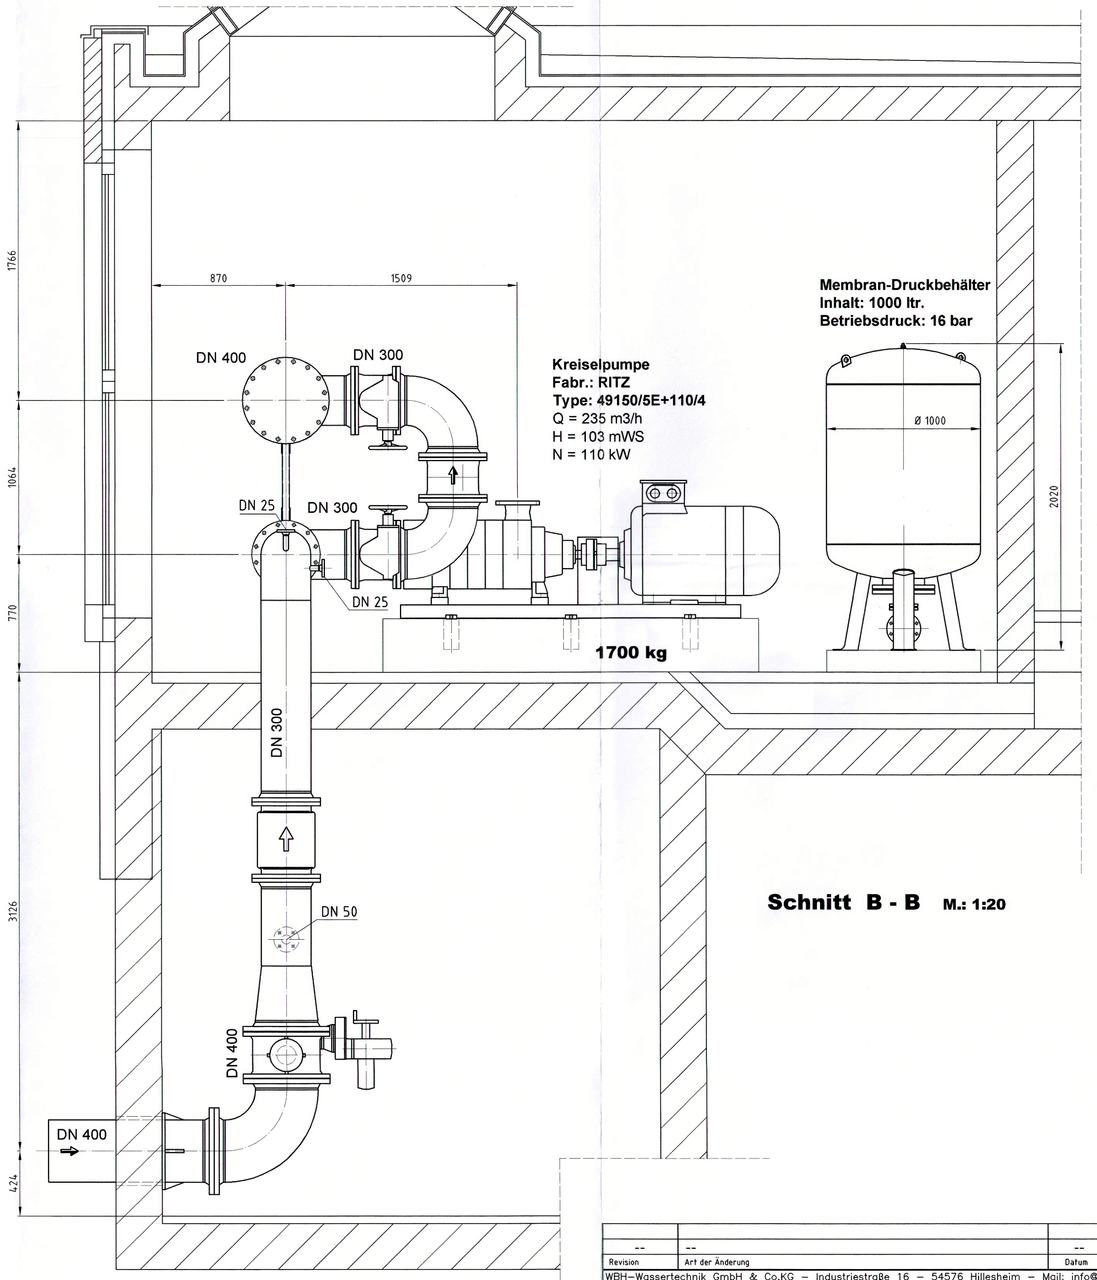

Schnitt B - B M.: 1:20

Revision	Art der Änderung	Datum	Name
--	--	--	--

WBH-Wassertechnik GmbH & Co.KG – Industriestraße 16 – 54576 Hillesheim – Mail: info@wbh-blech.de

WBH WASSERTECHNIK
WILHELM BLECH GmbH & Co. KG
Tel.: 06593/9879-0 Fax: 06593/9961

Auftraggeber: Regionalgas Euskirchen
Projekt: Wasserwerk Bornheim-Eichenkamp
Benennung: Bestandszeichnung neues Pumpengebäude -Schnitte-

Gezeichnet	26.01.2005	Müller	Aktenzeichen: EU-53-002	Zeichnungs.Nr.: Z-04-0048-B02	Revision: --
Geprüft	--	--	Blattgröße: A 0	Maßstab: 1:20	Blatt: 1 von 1